

BUSENHART PARTNER AG arch
 17.09.03/ST. 279-215 R
 84/90
 2. SANIERUNGSETAPPE
 GRUNDRISS 3. OBERGESCHOSS
 M. 1:50

DIPLOM-ARCHITECTEN HTL-REG.
 6203 Schaffhausen
 Mühlerstrasse 40
 Postfach 230
 Tel. 052 - 625 62 48
 Fax 052 - 625 62 47
 www.bp-arch.ch
 bp-arch@arch-infogroup.ch

MAAGTECHNIC AG KUNSTSTOFF-, HALB- FERTIGFABRIKATE 8600 DÜBENDORF
 BÜROGEBÄUDE MAAGTECHNIC AG SONNENTALSTRASSE 8 8600 DÜBENDORF

AUSFÜHRUNGSPLAN
 2. SANIERUNGSETAPPE
 GRUNDRISS 3. OBERGESCHOSS

DIVERSE NACHTRÄGE 13.11.03 REVISION A
 NACHTRAG DREHKIPP-BESCHLÄGE/STOREN-TASTE 08.12.03 REVISION B
 DIV. ÄNDERUNGEN UND NACHTRÄGE 19.12.03 REVISION C
 DIV. ÄNDERUNGEN UND NACHTRÄGE TEXT 10.02.04 REVISION D
 SITZUNGSZIMMER/PAUSENECKEN/EL. KANÄLE/LIFTE/BELEUCHTUNG+BRANDELMER 09.03.04 REVISION E
 DEMONTIERBARE DECKENPLATTEN BEZEICHNEN / WANDFARBEN ERGÄNZEN 31.10.05 REVISION R
 REVISIONSPLAN NACH BAUBESCHLUSS

SÄMTLICHE PLÄNE ÄLTEREN DATUMS SIND UNGÜLTIG
 DIE DETAILMASSE SIND VOM UNTERNEHMER AM BAU ZU NEHMEN

LEGENDE BAUELEMENTE

- BESTEHEND
- ABRUCH
- NEUES MAUERWERK
- NEUE RIGIPS-LEICHTBAUWÄNDE 125 MM EINFACHSTÄNDER DOPPELT BEPLANKT F 90
- NEUE STANDORTE LEICHTBAUWÄNDE
- RESERVE NICHT AUSGEBAUT
- TURNUMMERN
- DREHKIPP-BESCHLÄGE
- STOREN-TASTER

LEGENDE BRANDSCHUTZ


- BRANDMELDE-APP.
- A1 DECKENLEUCHE MUNKEGAARD Ø 460MM DECKENAUSCHNITT Ø 440MM LOUIS POULSEN AG 8952 SCHLIEREN
- B PENDELLEUCHE MUNKEGAARD Ø 525MM LOUIS POULSEN AG 8952 SCHLIEREN
- C LAMPENSTELLE PENDELLEUCHE TITANIA VON LUCEPLAN
- D1 AH-SYSTEM BASIS DOWNLIGHT DECKENAUSCHNITT Ø 210MM LOUIS POULSEN AG 8952 SCHLIEREN
- D2 AH-SYSTEM 300 DOWNLIGHT DECKENAUSCHNITT Ø 210MM LOUIS POULSEN AG 8952 SCHLIEREN
- E WC DECKENLEUCHE MUNKEGAARD Ø 265MM DECKENAUSCHNITT Ø 245MM LOUIS POULSEN AG 8952 SCHLIEREN
- F KORRIDORE LIGHTCAST NV-DL, SILBER, OR-CBC51 50W DECKENAUSCHNITT Ø 93MM NEUCO AG 8048 ZÜRICH
- F2 WC -RÄUME / PAUSENECKEN STRATA MINI DECKENLEUCHE 20W DECKENAUSCHNITT Ø 69MM LOUIS POULSEN AG 8952 SCHLIEREN
- G KORRIDORE QUAD PROFILLEUCHTEN MIT OPALGLAS ALS LICHTBAND NEUCO AG 8048 ZÜRICH
- L RASTER-EINBAULEUCHE TYP DECKENAUSCHNITT 1480/280MM FIRMA TRILUX LEUCHTEN AG 8957 SPREITENBACH
- I NOTLEUCHE
- K KORRIDORE PERGAMENTLEUCHE SPECTRAL 01600432 55W DECKENAUSCHNITT 43/43 CM NEUCO AG 8048 ZÜRICH

LEGENDE BRANDSCHUTZ-SYMBOL

- FLUCHTWEG / NOTAUSGANG
- FLUCHTWEG LINKS ABWÄRTS
- FLUCHTWEG RECHTS ABWÄRTS
- FLUCHTWEG RECHTS
- FLUCHTWEG LINKS
- NASSLOSCHPOSTEN
- FEUERLOSCHER

LEGENDE STORENELEMENT

- 1 STORENELEMENT

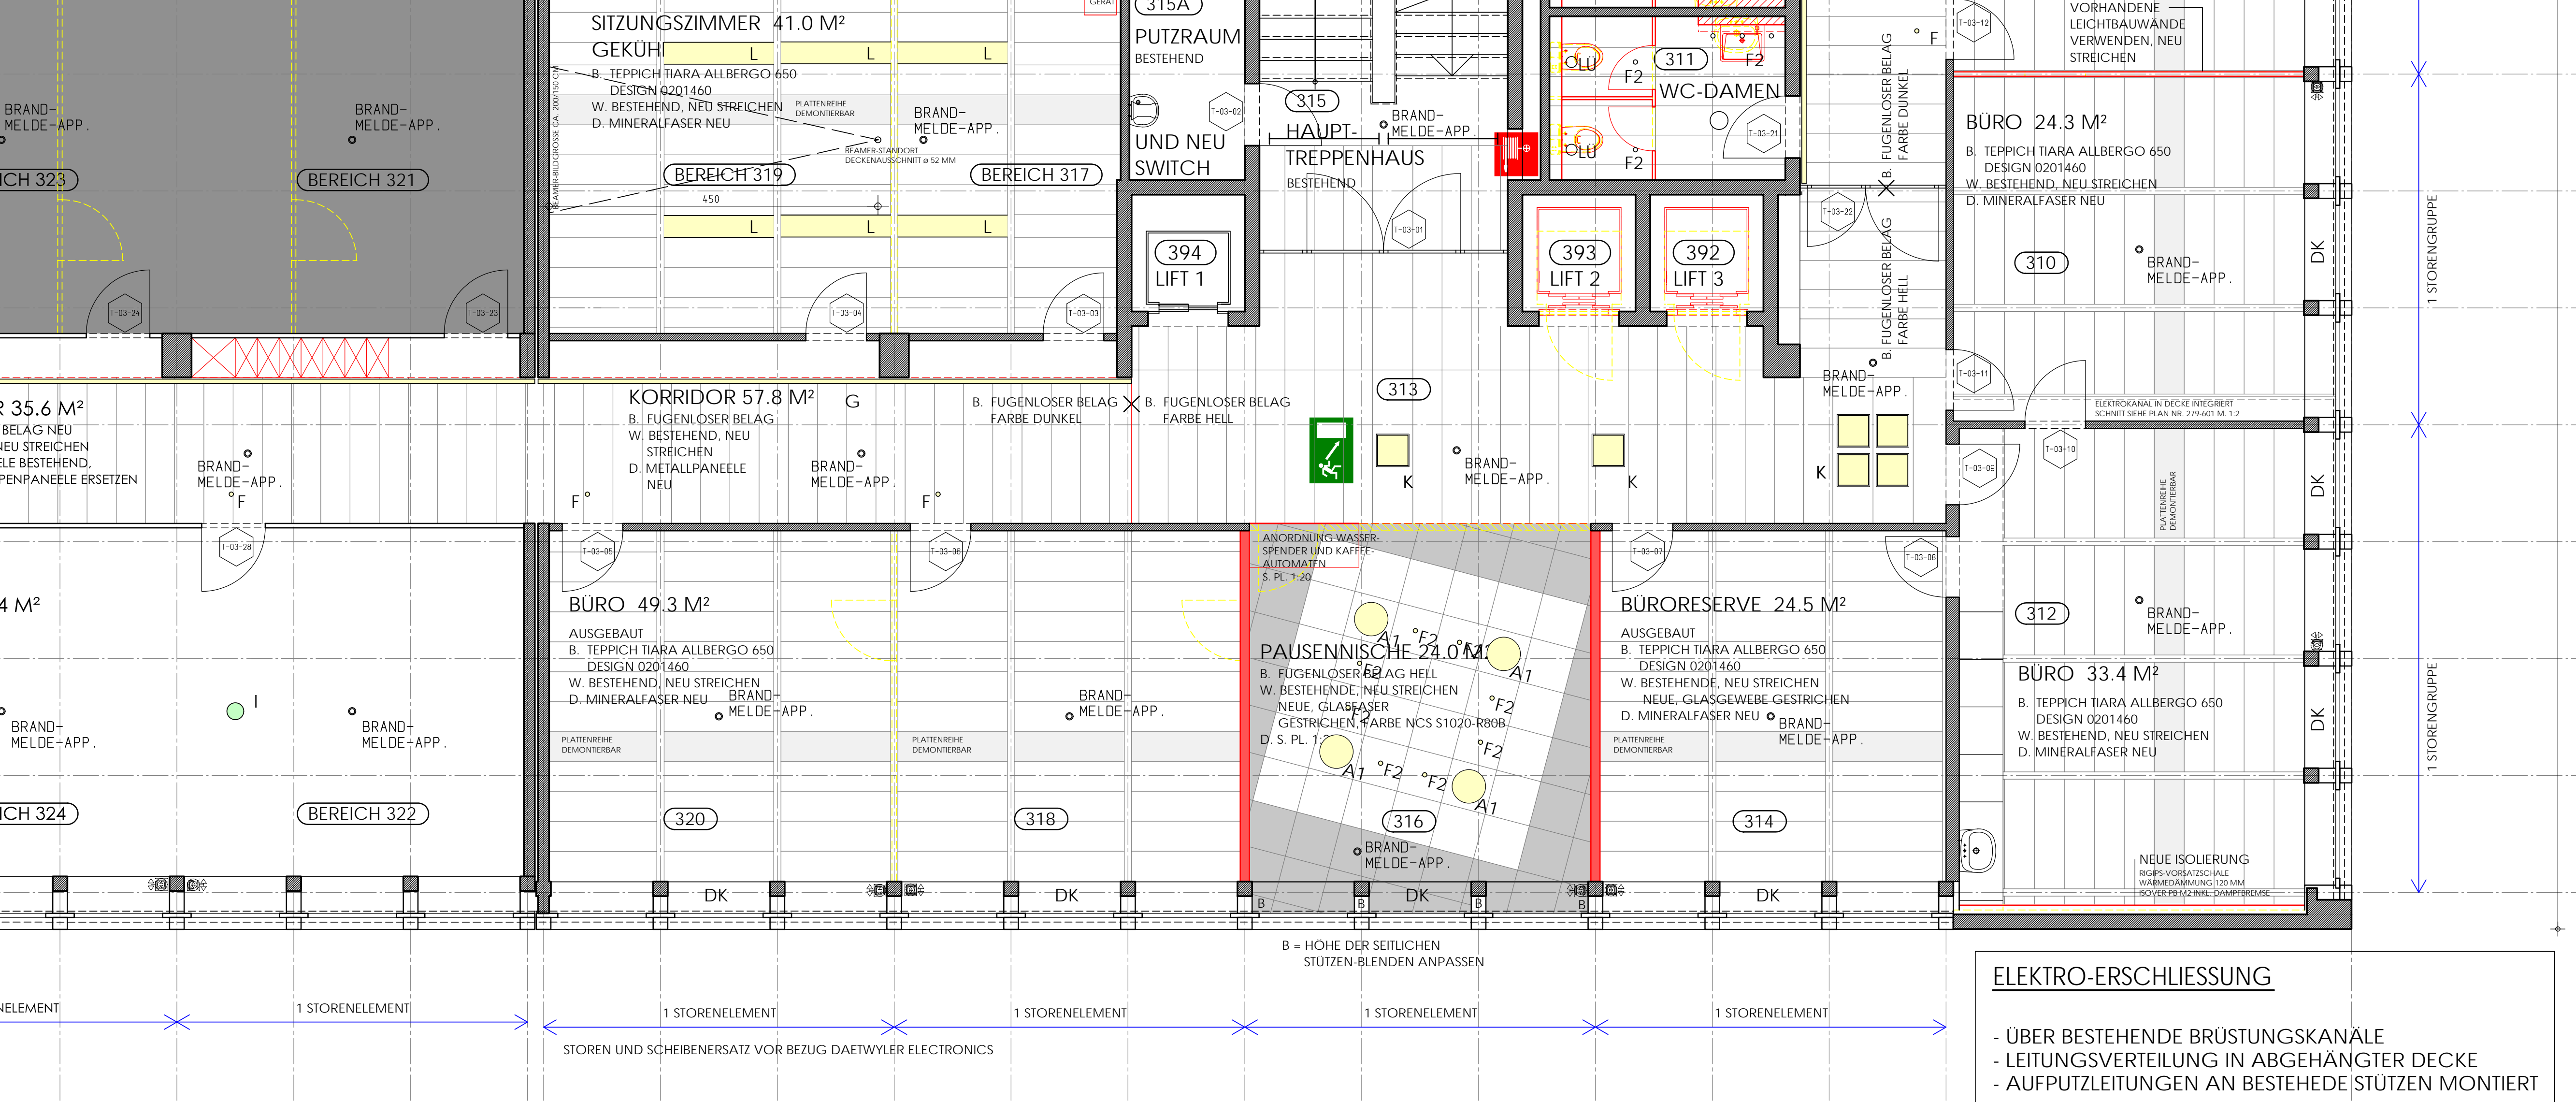

ELEKTRO-ERSCHLISSUNG

- ÜBER BESTEHENDE BRÜSTUNGSKANÄLE
- LEITUNGSVERTEILUNG IN ABHÄNGIGER DECKE
- AUFPUTZLEITUNGEN AN BESTEHENDE STÜTZEN MONTIERT

