


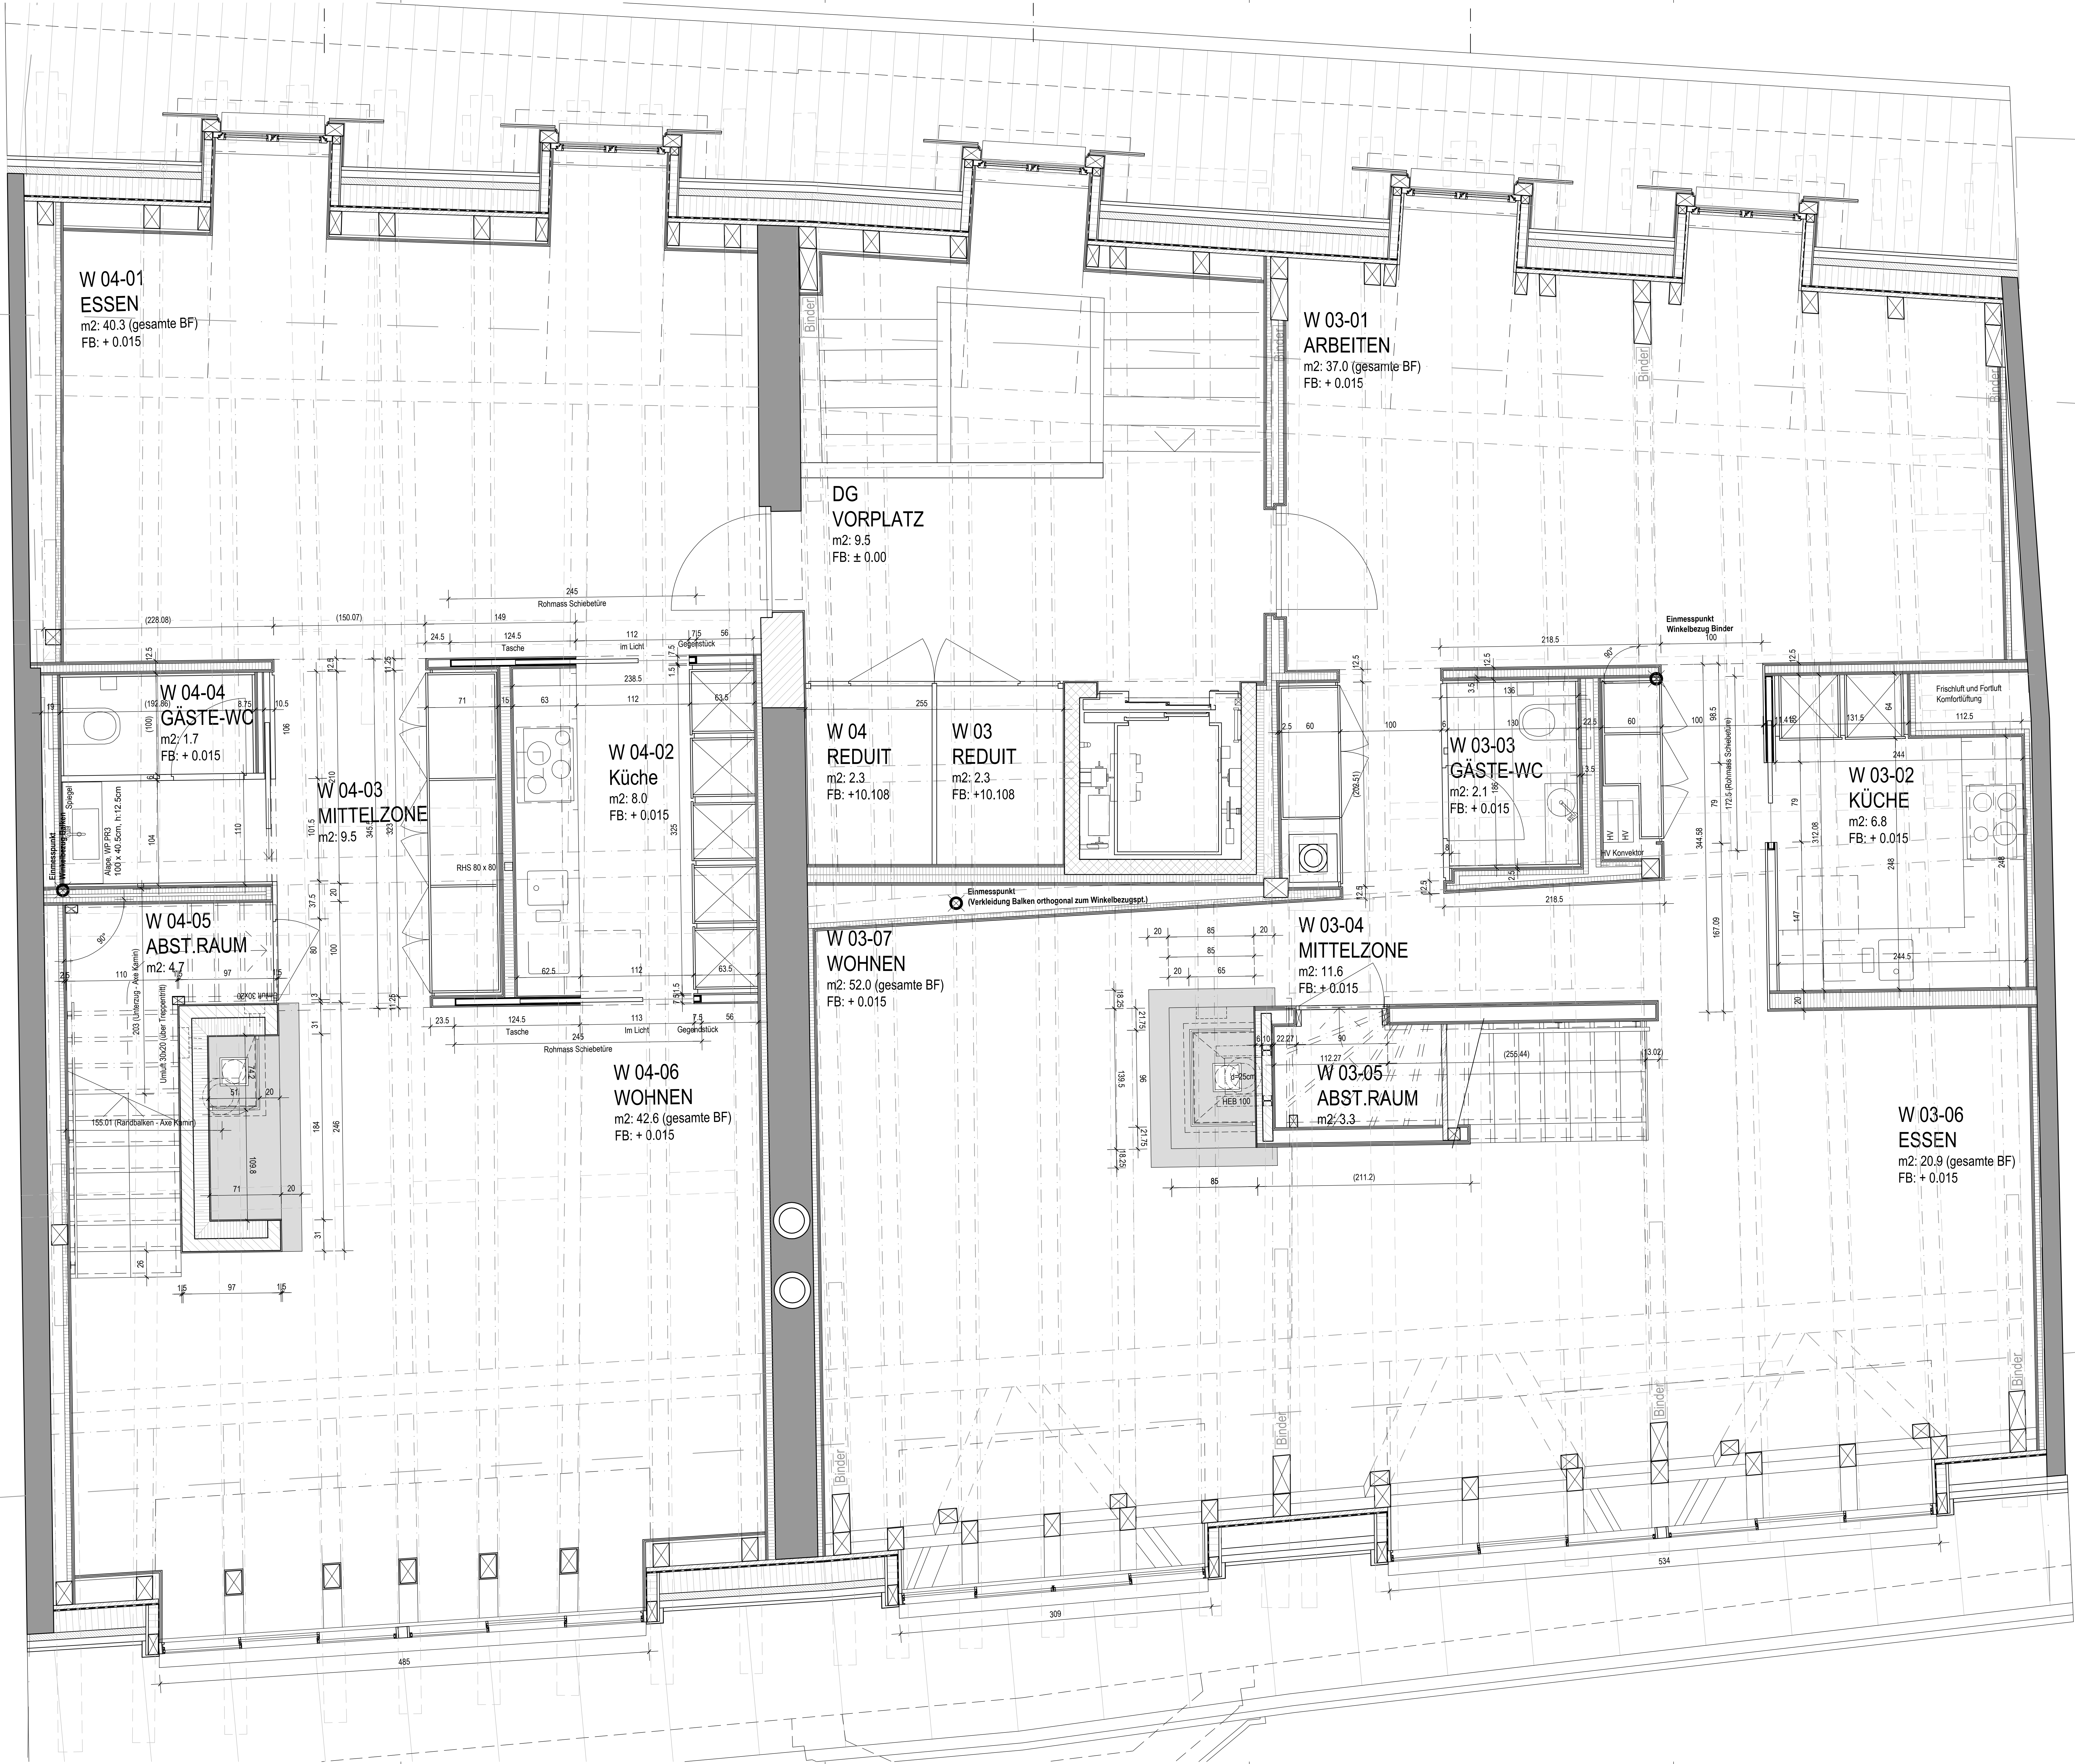

BAUHERRSCHAFT
Herr + Frau A. Michael La Roche
Hohenstrasse 25
CH-4125 Riehen

ARCHITEKT
Burckhard Immobilien
Dornacherstrasse 210
CH-4002 Basel
Telefon ++41 (0)61 338 33 35
Fax ++41 (0)61 338 34 36
www.burckhardimmobilien.ch

SÄMTLICHE MASSE SIND ROHMASSE. DIESE SIND VON DEN UNTERNEHMEN AUF EIGENE VERANTWORTUNG AM BAU ZU KONTROLLIEREN.
MASSE (N, I) SIND ROHMASSE. GRÖßERE ABWEICHUNGEN SIND DER BAULEITUNG MITZUTEILEN.
DIFFERENZEN UND UNKLARHEITEN SIND DER ÖRTLICHEN BAULEITUNG SOFORT MITZUTEILEN.
FÜR DIE ERDEMITTELKONSTRUKTION GELTEN DIE SPEZIELLEN ANGEBOUPLÄNE.
FÜR DIE TECHNischen INSTALLATIONEN GELTEN DIE SPEZIELLEN ANGEBOUPLÄNE.
AUSSTÄNDIGEN VERLEGEN MITTELS SPEZIELLEN AUSSTÄNDIGEN ANGEBOUPLÄNE.

± 0.00 = OKFB Eingangshalle EG (bei Treppenantritt) = 270.14 m.ü.M.

1. DACHGESCHOSS		
REVISIONSDATUM	GEZEICHNET	MODIFIKATION
25.11.05 / 26	er	Exemplar Basisteile
12.12.05 / 26	nd	Chemie-Anpassungen
20.01.06 / 26	er	Chemie W03 Richard neues Mass
30.10.06 / 27		Revisionsplan

10.5102 Umbau Wohnhaus / Neubau Autoeinstellhalle
St. Alban-Vorstadt 17, 4052 Basel

AUSFÜHRUNGSPLAN
GRUNDRISS 1. DACHGESCHOSS

FORMAT 1/26/90	MST 1/20	GEZEICHNET er	ERSTELLEDATUM 03.03.2005	DATUM / PLANNR. ppa-dg1-4	INDEX 30.10.06 / 27
-------------------	-------------	------------------	-----------------------------	------------------------------	------------------------

Altstand: Grundriss Umbau, Renovierung 1992 La Roche St. Alban-Vorstadt 17/10 CAD/05 Aufzeichnung