



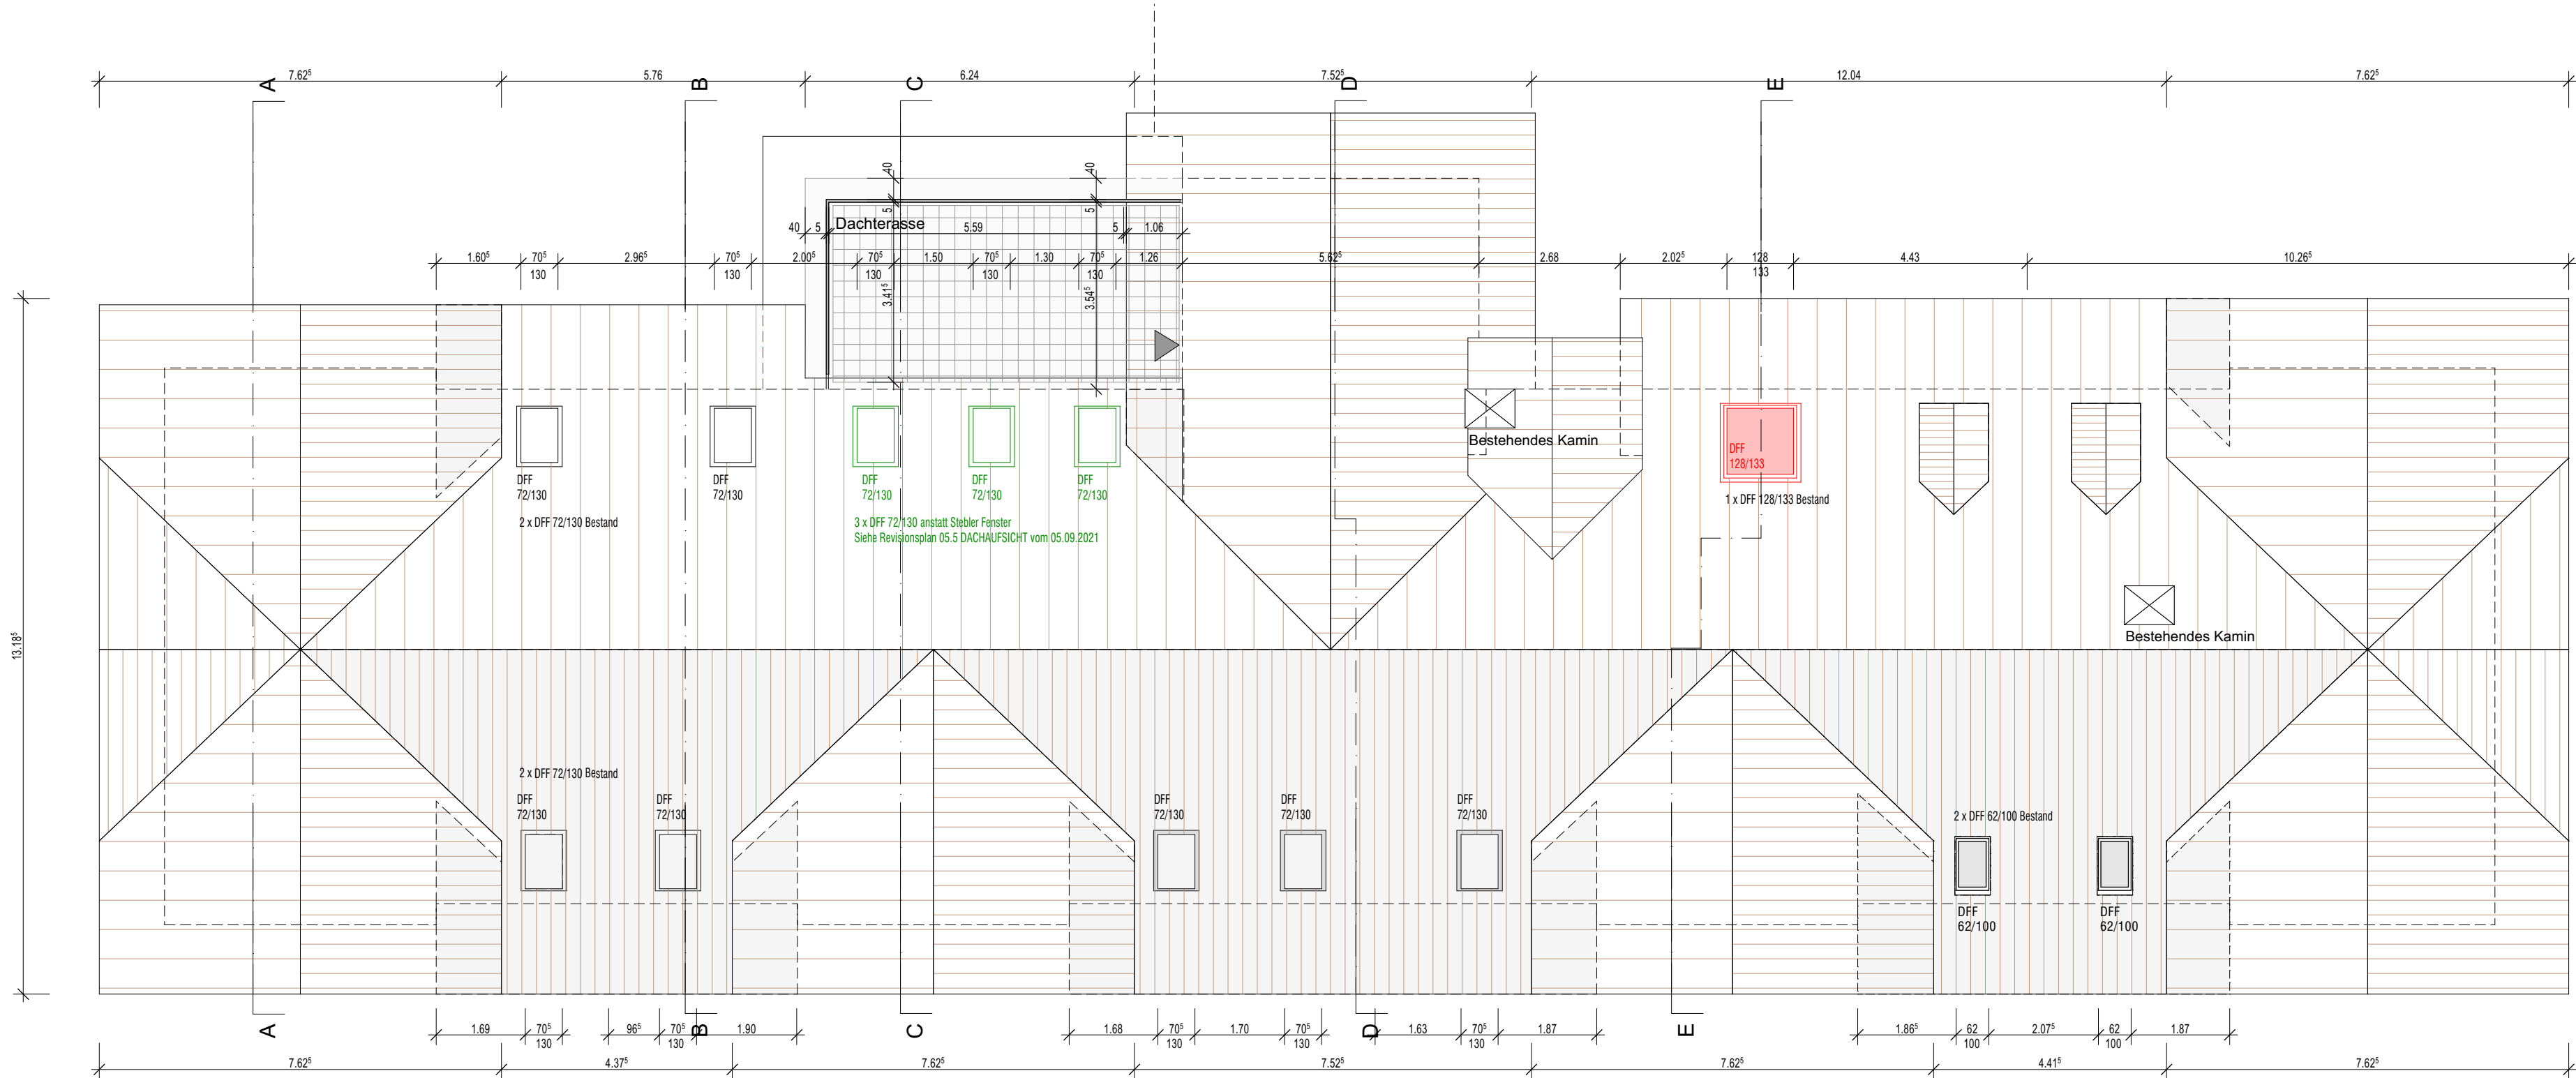

- Legende:
- Bestehend
 - Neu
 - Abbruch

Bemerkung: * DFF 72/130 sind beim Revisionsplan vom 05.09.2021 gezeichnet (Plan Nr.: 05.5, 05.6, 05.8), genehmigt und bewilligt!!!

DFF 128/133 wurde nach Anfrage des Bauamtes rot dargestellt, aber das Fenster wurde nicht geändert und nicht als neues Fenster geplant !!!

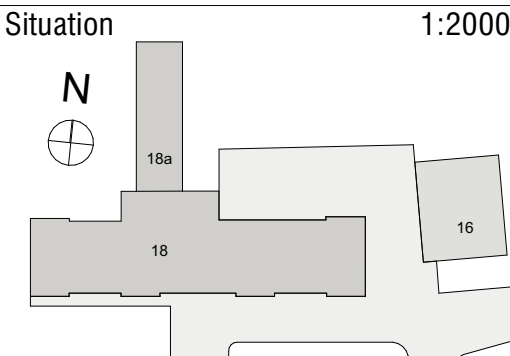

Koten (Meereshöhe): ± 0.00 = 625.14 m üM.	
BAUVORHABEN: FRILO Fabrik Friloweg 18., 4950 Huttwil	
AUFTRAGGEBER: immopop AG / Herr Adolf Popelka Grabmattweg 3, 2545 Selzach	
PLANVERFASSER: immopop AG / Herr Adolf Popelka Grabmattweg 3, 2545 Selzach	
GEZEICHNET: Attila Spilak	
PLANGRÖSSE: A3	MASSSTAB: 1:100
PLANTITEL: DACHAUFSICHT	
PLANUNGSPHASE: NBG Etappe 2	DATUM: 24.07.2025
PLANNUMMER: 08.1.6B	