




REVISIONSPLAN

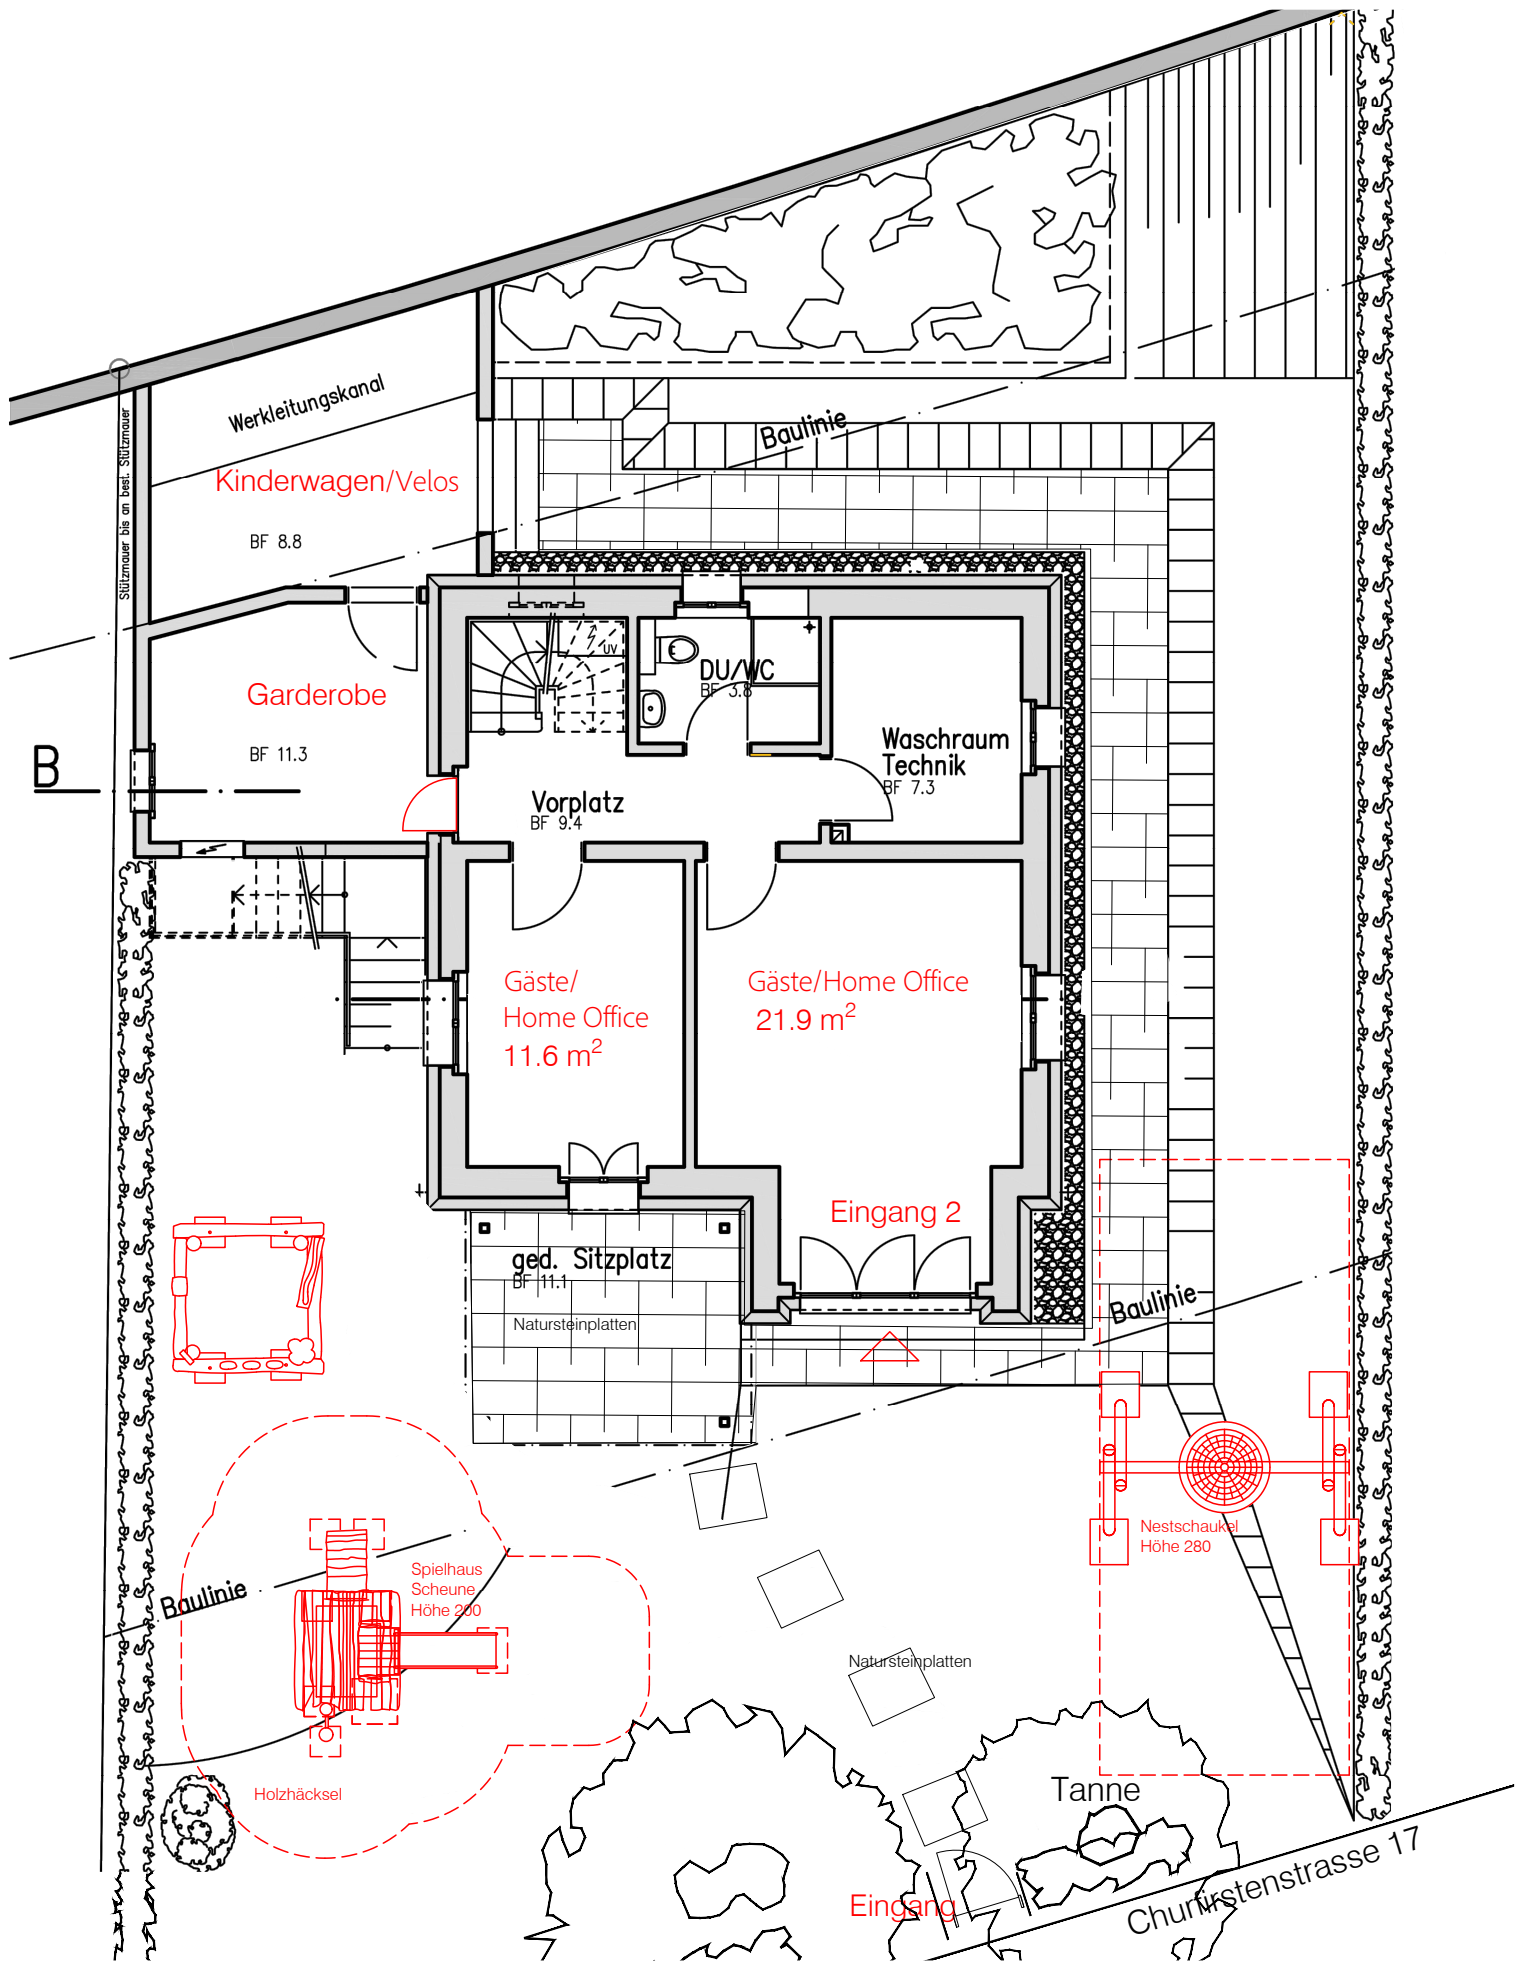

Churfürstenstrasse 17
8304 Wallisellen

0 1 2 3 m

Untergeschoss/
Gartengeschoss

citytecture
STÄDTTEILBAU UND ARCHITEKTUR

Lukas Gregor dipl. Architekt ETH/SIA
Zweierstrasse 35 CH-8004 Zürich

Plan Nr.	2401-204
Mst.	1:100 Format A4
Datum:	08.01.24
Rev.:	04.06.24

Tel. +41 79 445 1614
info@citytecture.com

Einfangstrasse
PP2 + PP3
Lage siehe Situationsplan, Parz. 7307

B

PP 1

Baulinie

Eingang 1

Eingang
Vorpl.
BF 7.0

WC
BF 1.8

BF 1.8

Küche
BF 4.9

A

Wohnen/Essen
34.6 m²

A

DW

DW

Balkon
BF 11.1

Baulinie

Churfürstenstrasse 17

REVISIONSPLAN

Churfürstenstrasse 17
8304 Wallisellen

Erdgeschoss

Plan Nr.	2401-201
Mst:	1:100 Format A4
Datum:	08.01.24
Rev.:	04.06.24


0 1 2 3 m



citytecture
STÄDTESBAU UND ARCHITEKTUR

Lukas Gregor dipl. Architekt ETH/SIA
Zweierstrasse 35 CH-8004 Zürich

Tel. +41 79 445 1614
info@citytecture.com

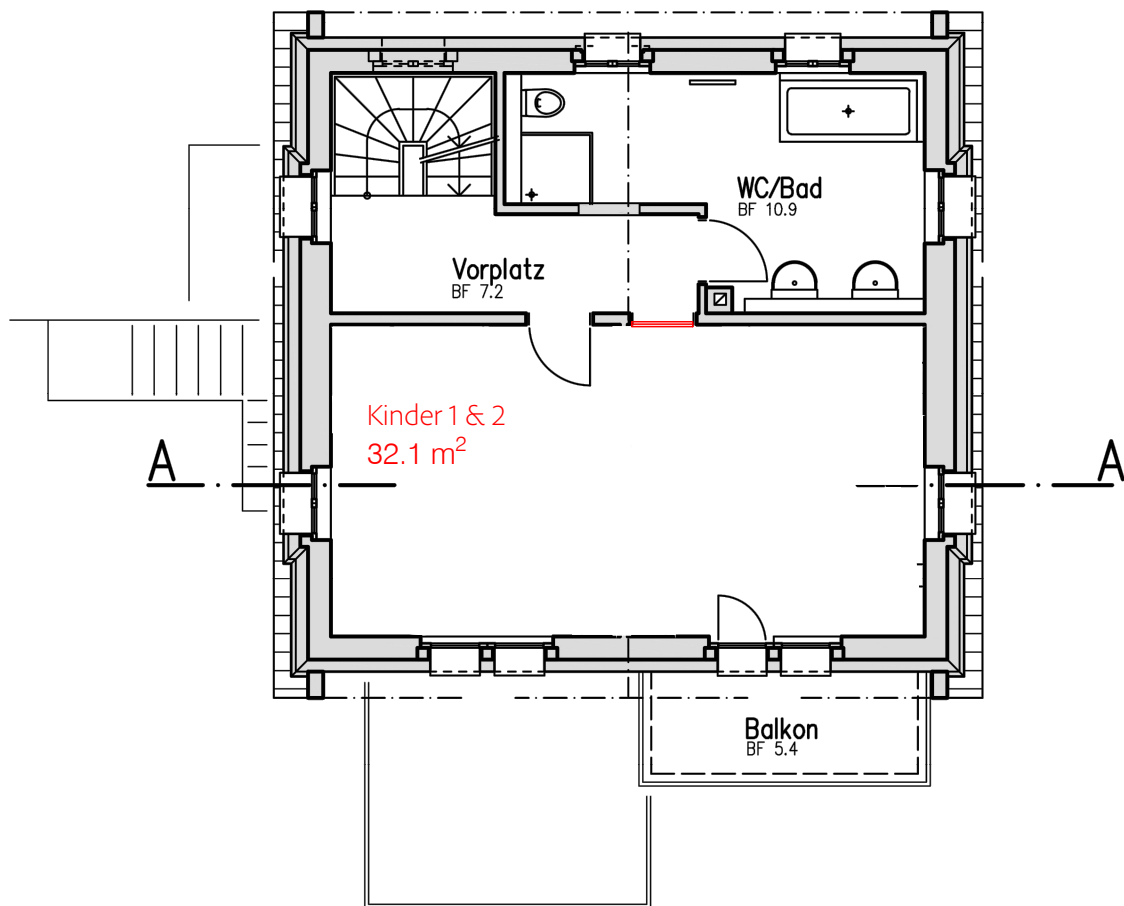

REVISIONSPLAN



Churfürstenstrasse 17
8304 Wallisellen

0 1 2 3 m


Obergeschoss

citytecture
STÄDTESBAU UND ARCHITEKTUR

Lukas Gregor dipl. Architekt ETH/SIA
Zweierstrasse 35 CH-8004 Zürich

Plan Nr.	2401-202
Mst:	1:100 Format A4
Datum:	08.01.24
Rev.:	04.06.24

Tel. +41 79 445 1614
info@citytecture.com

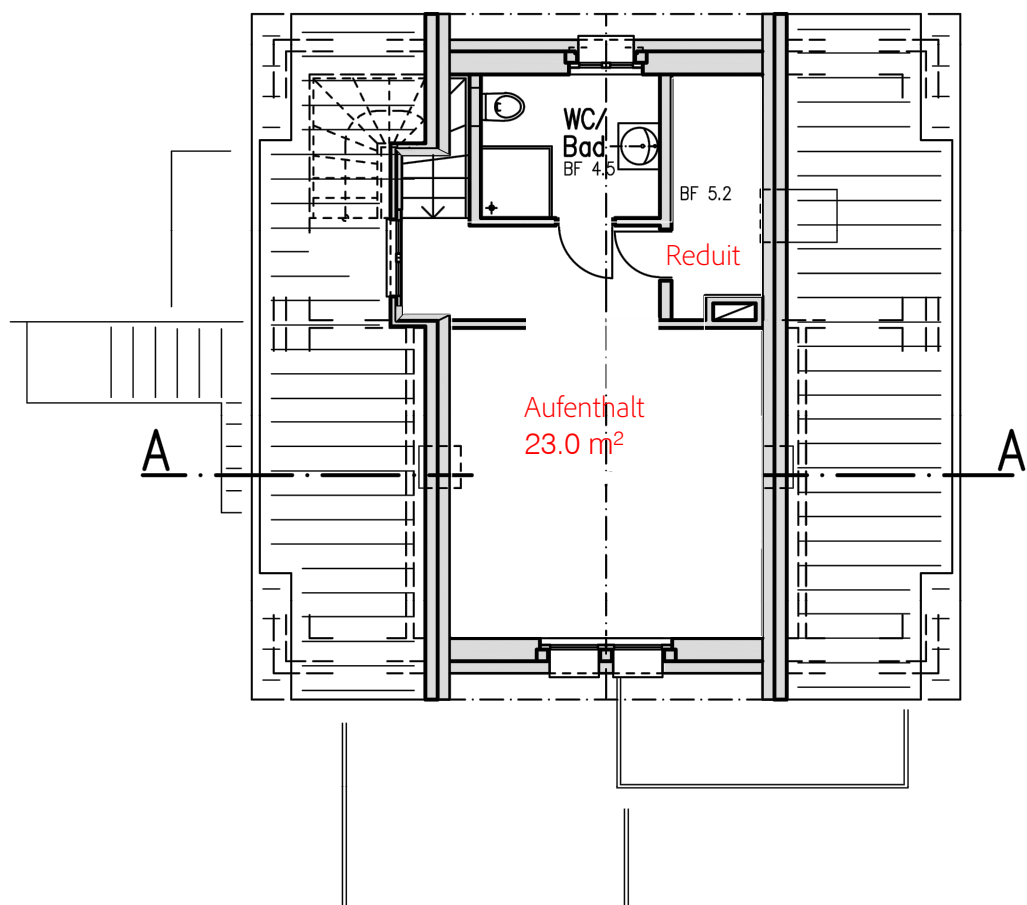

REVISIONSPLAN



Churfürstenstrasse 17
8304 Wallisellen

0 1 2 3 m


Dachgeschoss

citytecture
STÄDTESBAU UND ARCHITEKTUR

Lukas Gregor dipl. Architekt ETH/SIA
Zweierstrasse 35 CH-8004 Zürich

Plan Nr.	2401-203
Mst:	1:100 Format A4
Datum:	08.01.24
Rev.:	04.06.24

Tel. +41 79 445 1614
info@citytecture.com

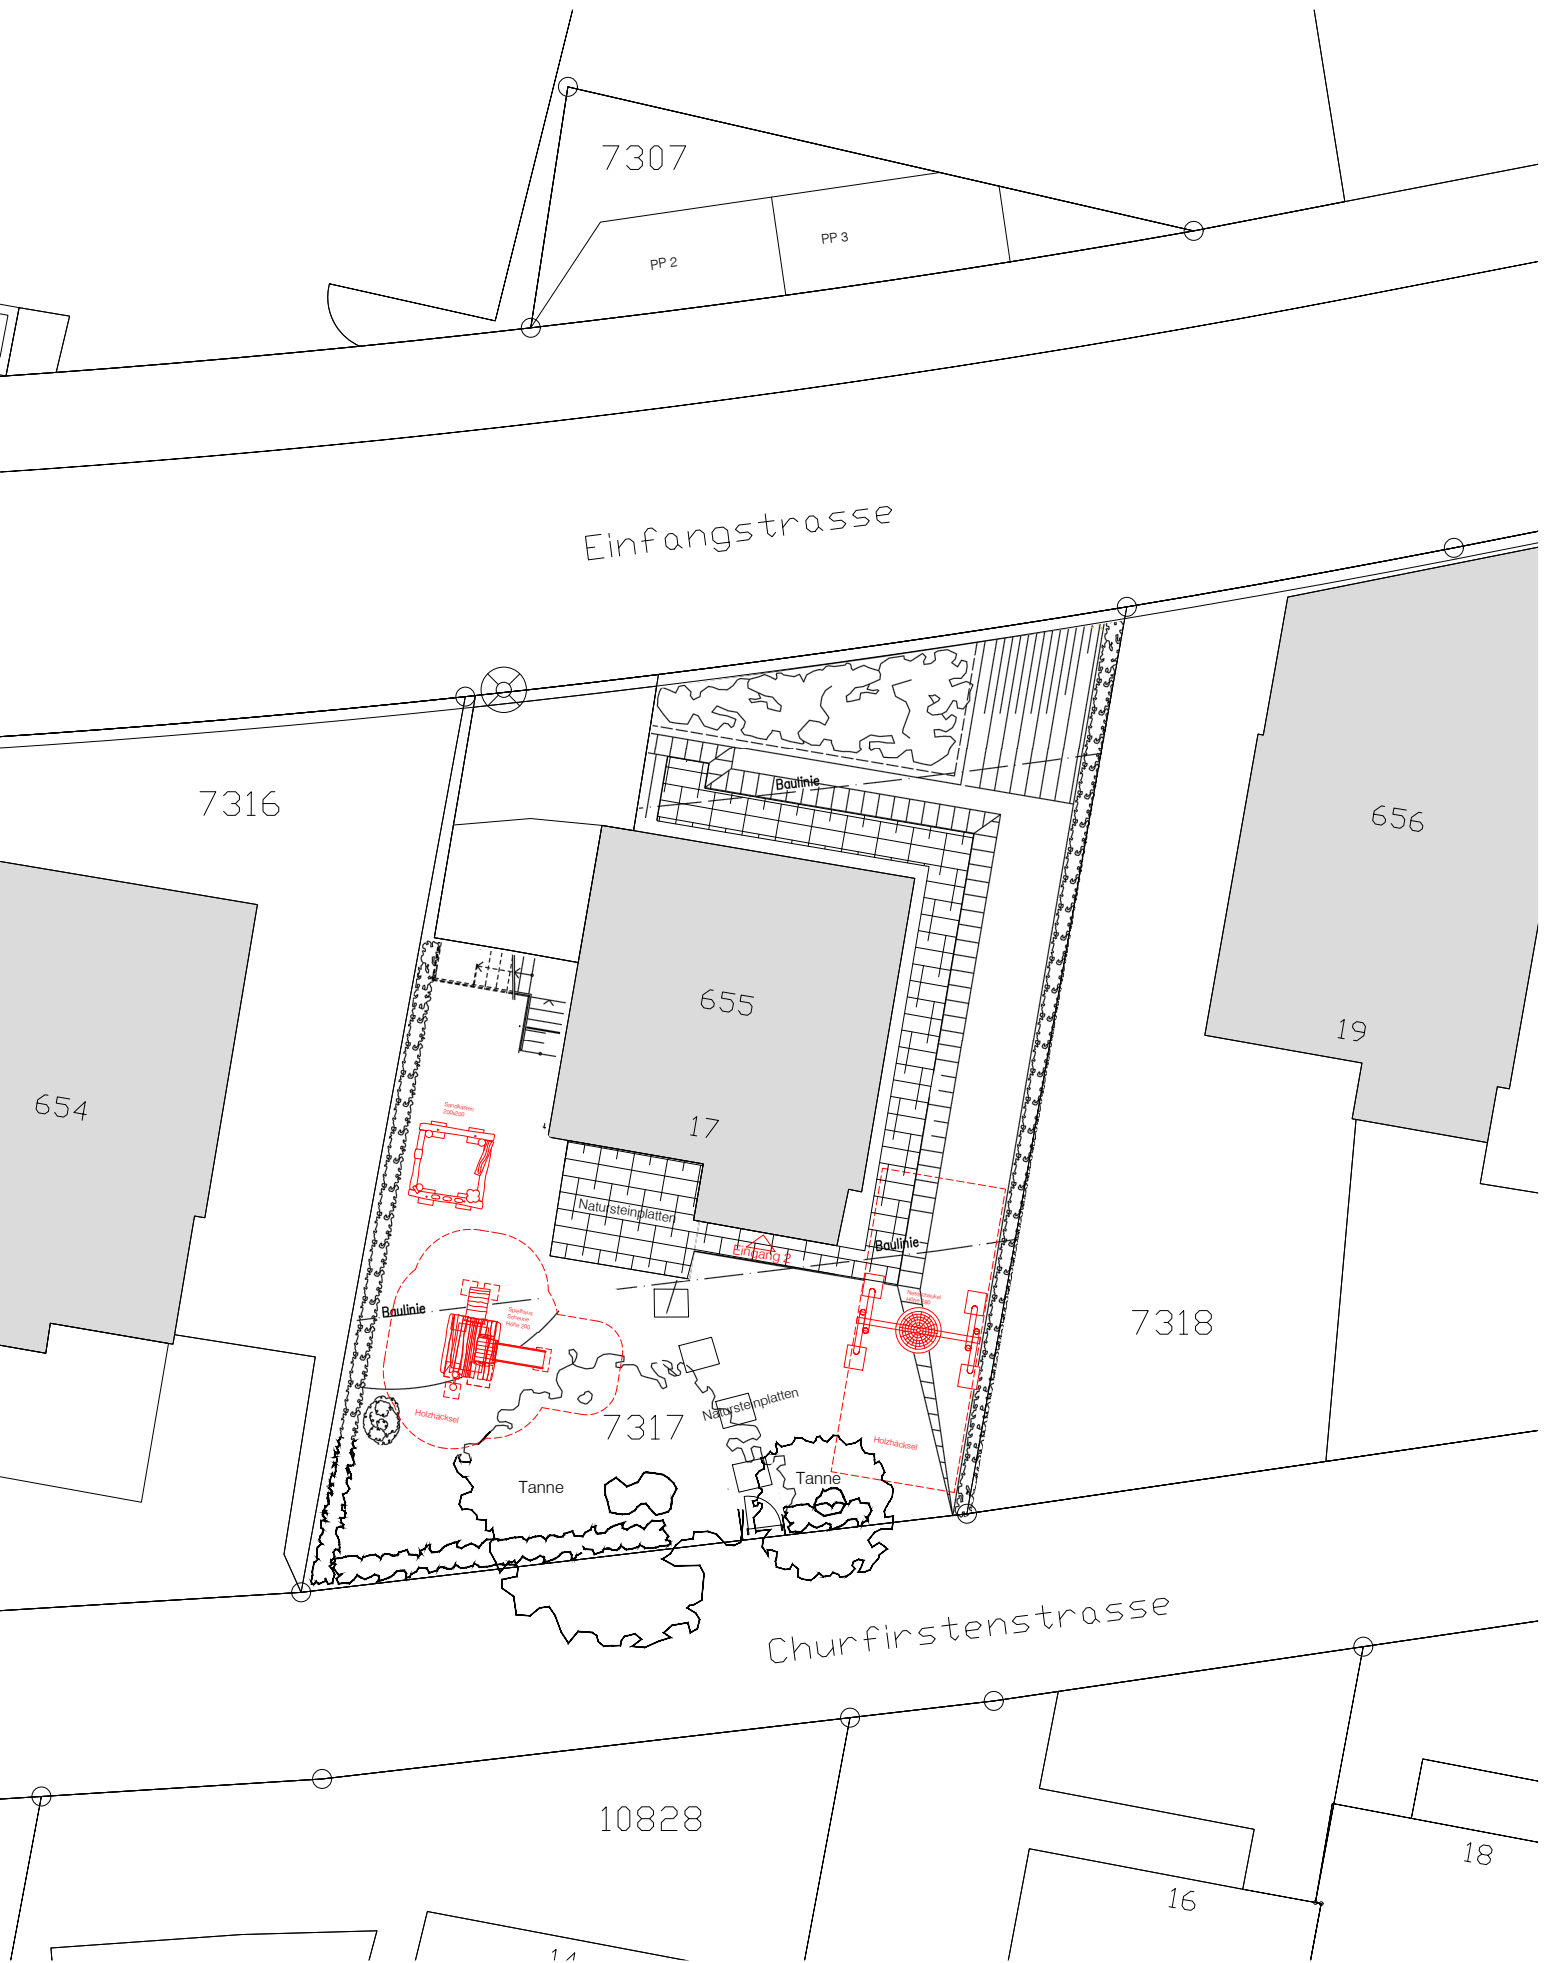

Churfürstenstrasse 17
8304 Wallisellen

Situation

Plan Nr.	2401-200
Mst:	1:200 Format A4
Datum:	15.01.24
Rev.:	08.03.24

citytecture

Lukas Gregor dipl. Architekt ETH/SIA
Zweierstrasse 35 CH-8004 Zürich

Tel. +41 79 445 1614
info@citytecture.com