




ZÜRICH DEN

DIE BAUHERSCHAFT :

DER ARCHITEKT :

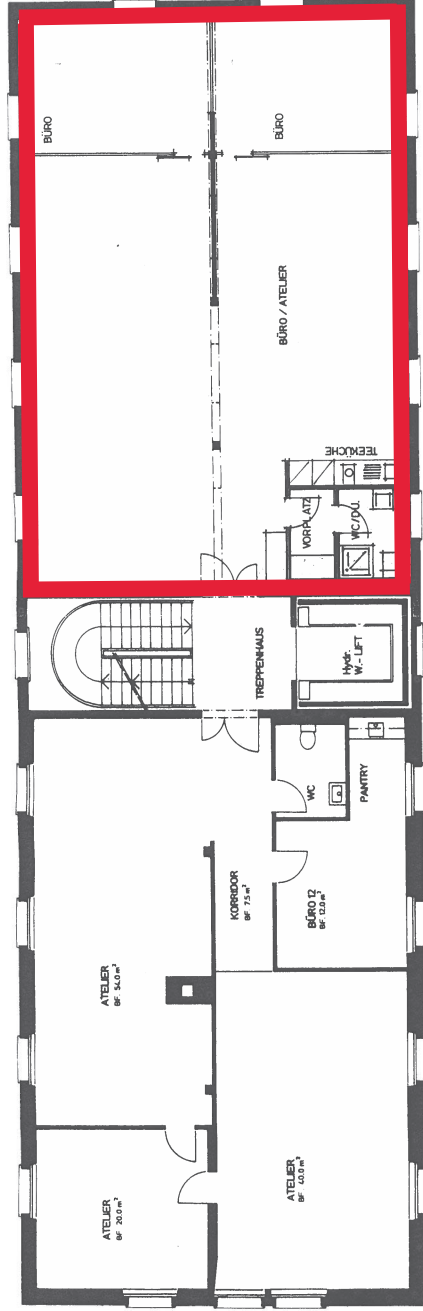

1. OBERGESCHOSS

M. 1:100

WOHN-UND GESCHÄFTSHAUS ZELTWEG 40 8032 ZÜRICH

PL. NR. 261 / 3
ZÜRICH, 22.03.96
GEZ. TZ
REV. 12. 7. 98

EINBAU VON NASSZELLEN IN BESTEHENDE GEWERBERÄUME
GRUNDRISS 1.OG.
REVISIONSPLAN

M. 1 : 100

BÜRO ARCHITEKT RICHARD ZINSLI FÖRCHSTR. 349 8008 ZÜRICH TEL. 381'89'18

PL. GR. 30 x 84