

GEBÄUDE A,
ALTBAU

GEBÄUDE B,
MITTELBAU

GEBÄUDE C,
OSTBAU

HEB- / SCHIEBEFENSTER
FARBIG ANSTRICH, GLEICH WIE BALKONE
MATERIAL: ALUMINIUM
BREITE: 2 x 100,3


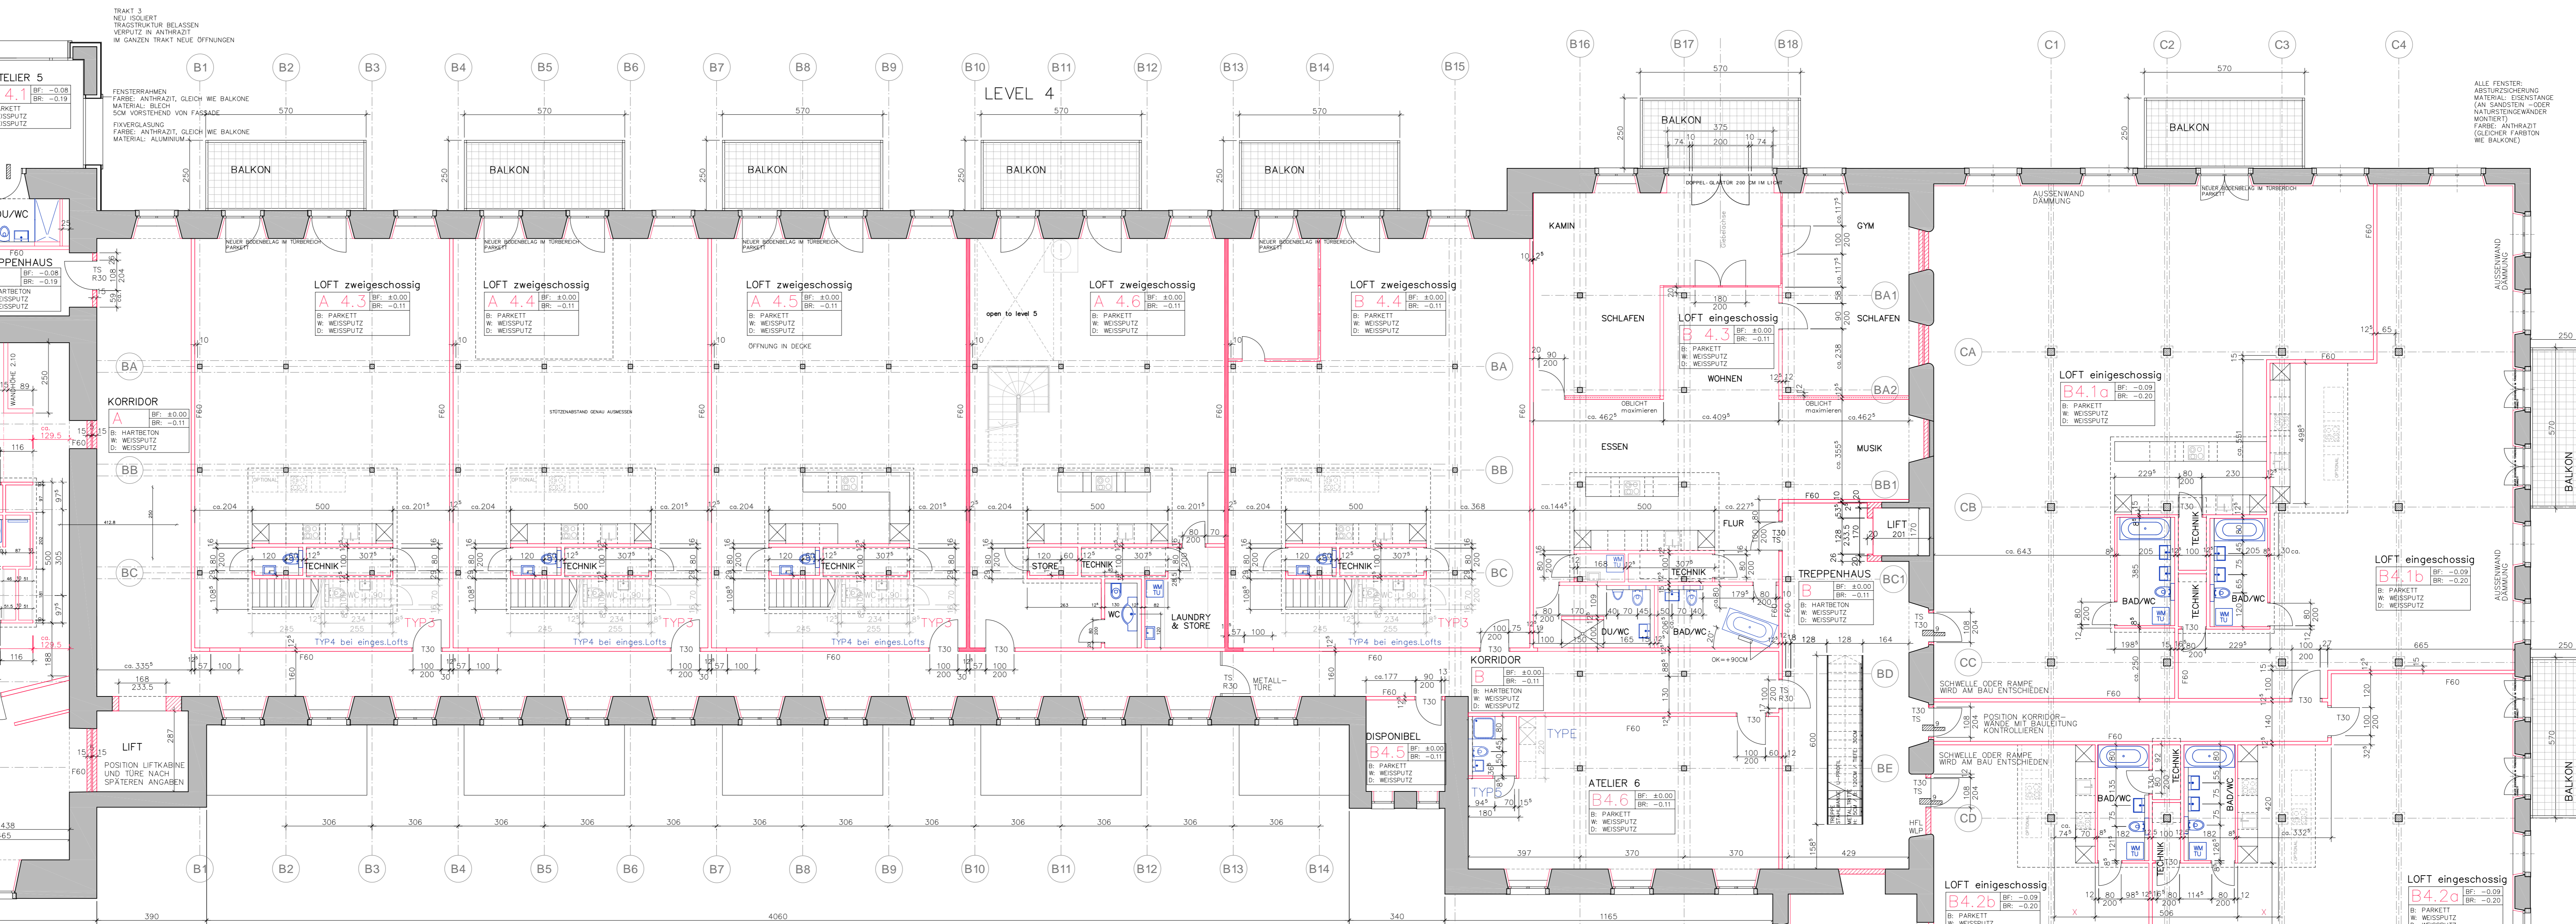


BN VERPUTZT
LEICHTBAUWÄNDE MIT
GIPSPLATTEN

BEI DEN TÜRMASSE IN DEN LEICHTBAUWÄNDE IST DAS
ZARGEN FERTIGMASS IM LICHT ANGEZEIGT
TÜRMASSE IN GEMAUERTEN WÄNDE SIND ROHMASSE
TÜRHÖHEN VERSTEHEN SICH AB FERTIG HÖHEREM BODEN

BN VERPUTZT
LEICHTBAUWÄNDE MIT
GIPSPLATTEN

± 0.00 = 44.68

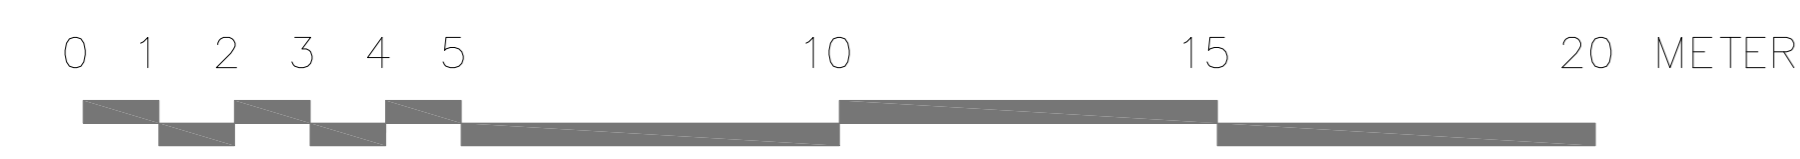

20.04.2009

4

REVNUM	DATUM	ERGÄNZUNGEN-ÄNDERUNGEN
01	20.10.06	DIVERSE ANPASSUNGEN, NASSZELLEN UND TRENNWÄNDE ANGEPAßt, HÖHENKOTEN
02	03.11.06	NASSZELLEN A3.6, B3.3, B3.4 GEÄNDERT
03	13.11.06	NASSZELLEN, WÄNDE, TÜREN, LIFT UND BALKONE ANGEPAßt UND KORRIGIERT
04	20.11.06	TÜRBRISTEN GEÄNDERT, ZUS. WÄSSE, OPTIONEN SEP. GRAUER LAYER
05	02.02.07	NOTIZEN DER TREPPE ANGEPAßt, NASSZELLENTYP IN A4.2 ANGEPAßt
06	12.02.07	BRUCHTRICH IN WÄSSEMASCHINENRUMMEN ZU GRAU (OPTION) GEÄNDERT
07	12.04.07	VERGLÄSUNG IN KORRIDORWÄNDEN ENTFRIBT
08	20.04.07	KÜCHEN IN B4.1a UND B4.1b ZU TYP L GEÄNDERT
09	12.12.07	KÄUFERWÄNDIGE LIFT A4.6
10	18.04.08	ANPASSUNGEN A4.6/B4.3, BEST. LIFT IM TREPPENHAUS A ENGEZ. TRITTEANPAßT, SCHWACH IM ATELIER
11	20.05.08	ANPASSUNGEN IM LOFT A4.2, A4.6, TREPPENHAUS A UND ATELIER A4.1
12	05.06.08	TÜR IN A4.2 NASSZELLE UND SCHWELLEN IN ATELIER A4.1 ENGEZ. ZEICHNET
13	19.06.08	ANPASSUNGEN IM LOFT A4.2
14	20.06.08	WC GEHÖRT IN LOFT A4.6 UND TREPPENBRITTE VERSCHOBEN
15	15.07.08	WC IN LOFT A4.6 ANGEPAßt
16	20.04.09	REVISIONSPLAN

unirenova UNIRENOVA
EIN UNTERNEHMENSBEREICH DER KARL STEINER AG
HAGENHOLZSTRASSE 60, 8050 ZÜRICH
TEL. 044 305 20 55
FAX. 044 301 41 24

BAUHERRSCHAFT AZIREAL AG - IMMOBILIEN
DIETER VON ZIEGLER, 8877 MURG
TEL. 081 720 35 00
FAX. 081 720 35 09


BAUBÜRO UNIRENOVA, ALTE SPINNEREI, 8877 MURG
ROLAND BAMERT 079 254 02 86
TEL. 081 710 36 41
FAX. 081 710 36 42

ALTE SPINNEREI MURG, 8877 MURG - UMNUTZUNG IN LOFTS
MSTÄBGRÖSSE 1:100 | TOSKREV
DATUM/ZEIT 19.09.2006/HAE
OBJEKT NR. PLAN NR. INDEX
2054 104 R

← GEBÄUDE A, ALTBAU →

GEBÄUDE B, MITTELBAU

→ GEBÄUDE C, OSTBAU →

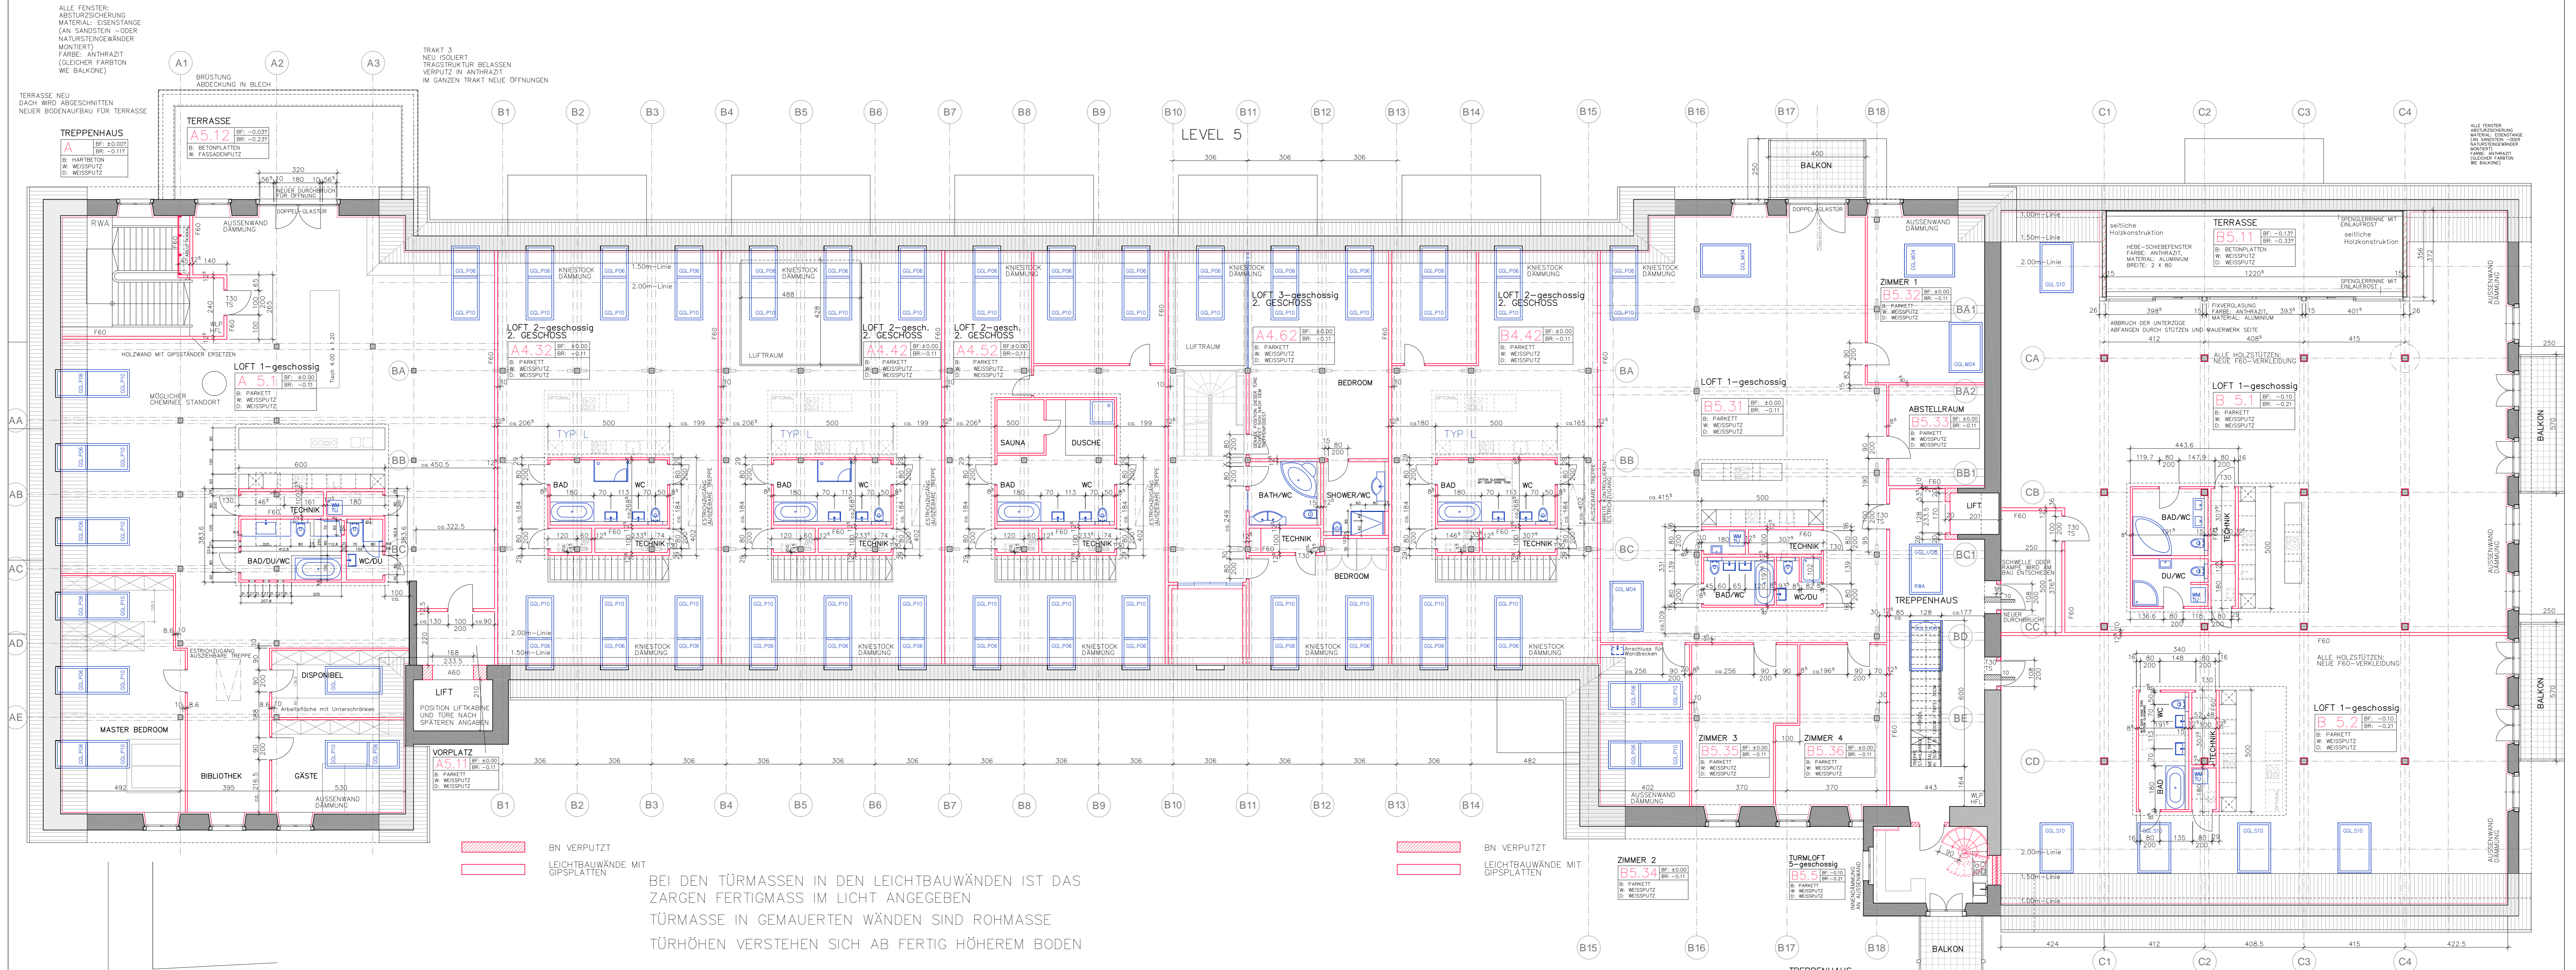

BN VERPUTZT
 LEICHTBAUWÄNDE MIT OPSPLATTEN
 BEI DEN TÜRMASSE IN DEN LEICHTBAUWÄNDE IST DAS ZARGEN FERTIGMASS IM LICHT ANGEGBEN
 TÜRMASSE IN GEMAUERTEN WÄNDE SIND ROHMASSE
 TÜRHÖHEN VERSTEHEN SICH AB FERTIG HÖHEREM BODEN

+ 0.00 = 48.27

20.04.2009

5

REV. NO.	DATE	DESCRIPTION
01	03.11.08	NASSELLEN ANGEPAST
02	10.11.08	NASSELLEN, WÄNDE, TÜREN, LIFT UND BAUWEISE ANGEPAST UND KORRIGIERT
03	20.11.08	TÜRREIHTEN GEÄNDERT, ZUS. MASSE, OPTIONEN DEP. GRAUER LAYER, KÜCHEN DEF/OPTIONAL
04	02.02.07	NÖTZEN DER TREPPE ANGEPAST, IMWU-RAUM A4.32-B4.42 OPTIONAL, HARTBETON, TREPPEHAUS
05	12.02.07	WASCHTISCHE IN WASCHMASCHINENRÄUMEN ZU GRAU (OPTION) GEÄNDERT, NASSELLE B5.1 GEÄNDERT
06	21.03.07	NASSELLE B5.1 GEÄNDERT
07	12.12.07	KÄUFERWÜNSCHTE A4.62 UND A5.1 ENGEZUGEN
08	18.04.08	LOFT A5.1 UND A4.62 GEÄNDERT
09	20.05.08	LOFT A5.1 UND A4.62 GEÄNDERT, AUFBAUHAUS, TREPPEHAUS A ENGEZUGEN
10	27.05.08	BODENÖFFNUNG IN LOFT A4.52, DUSCHE IN A4.6 GEÄNDERT
11	20.08.08	TREPPENTRETTEN ANGEPAST IN LOFT A4.62
12	14.07.08	NASSELLEN IN A4.62 GEÄNDERT
13	20.04.09	REVISIONSPLAN

unirenova UNIRENOVA
 EIN UNTERNEHMENSBEREICH DER KARL STEINER AG
 HAGENHOLZSTRASSE 60, 8050 ZÜRICH
 TEL. 044 305 20 55
 FAX. 044 301 41 24

AZUREAL AZUREAL AG – IMMOBILIEN
 DIETER VON ZIEGLER, 8877 MURG
 TEL. 081 720 35 00
 FAX. 081 720 35 09

BAUBÜRO UNIRENOVA, ALTE SPINNEREI, 8877 MURG
 ROLAND BAMERT 079 254 02 86
 TEL. 081 710 36 41
 FAX. 081 710 36 42

ALTE SPINNEREI MURG, 8877 MURG – UMNUTZUNG IN LOFTS
 MSTARGRÖSSE 1:100 | TOSKVO
 DATUM/ZEIT 19.09.2006/HAE
 OBJEKT NR. PLAN NR. INDEX
 2054 105 R