
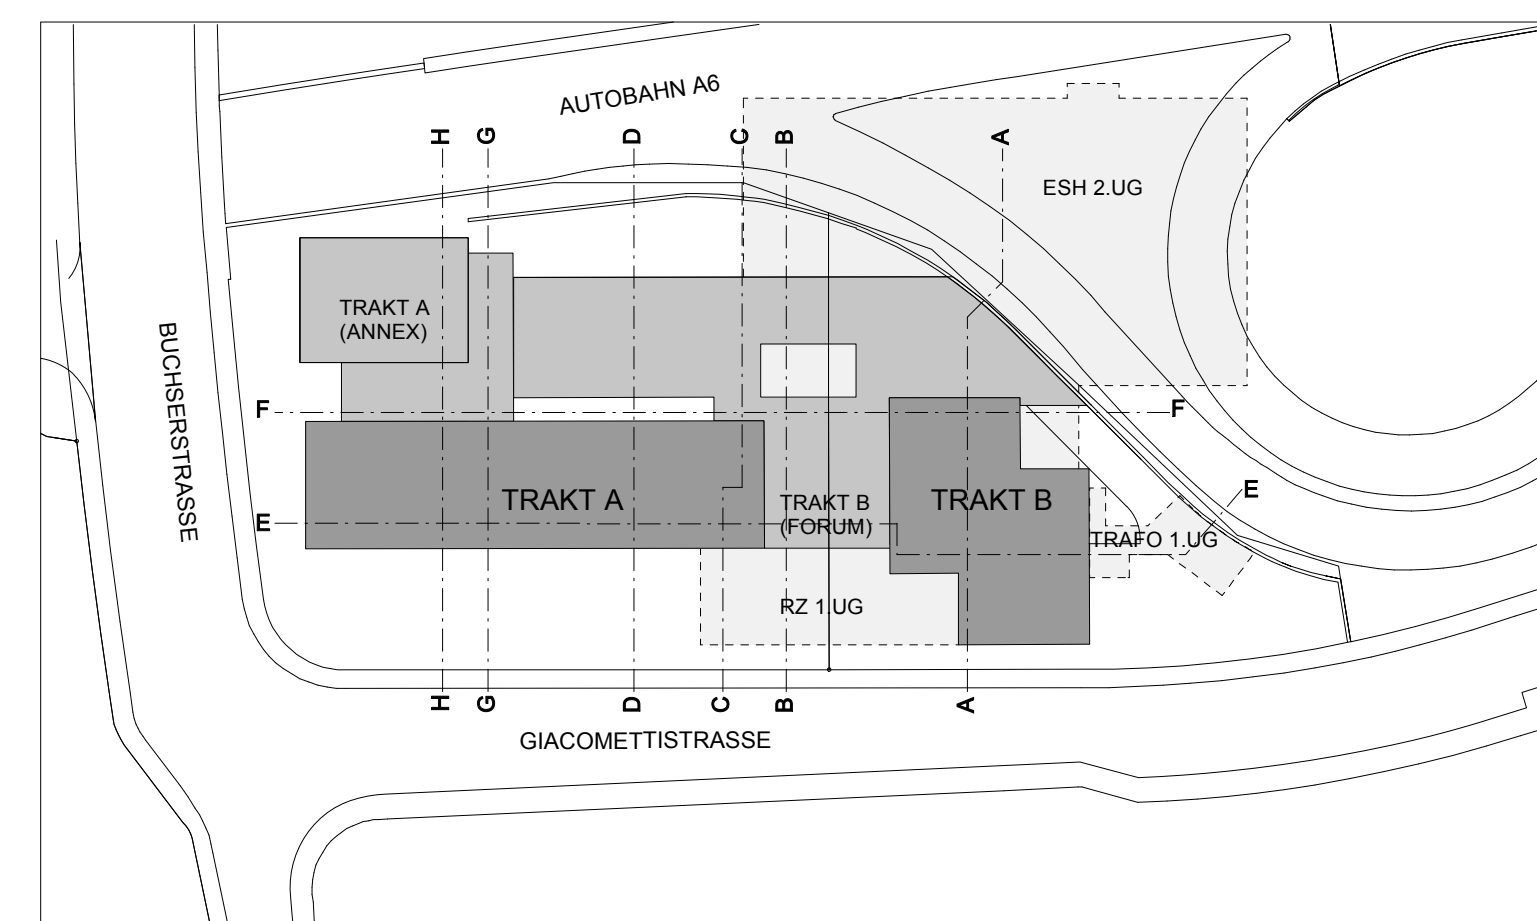


LEGENDE:

	OK FERTIG BODEN
	OK ROHER BODEN
	BETON
	BETON, KEINE AUSSPARUNGEN MÖGLICH
	BACKSTEIN
	WÄRMEDÄMMUNG
	LEICHTBAU
	HOLZ
	KALKSANDSTEIN
	CALMO
	KUNSTSTEIN

UK ST	UK STURZ ROH
OK BR	OK FERTIGE BRÜSTUNG
OK SW	OK SCHWELLE
UKD	UK DECKE
FB	FERTIG BODEN
MSW	METALLSCHWELLE
BSW	BETONSCHWELLE
MFB	METALLFENSTERBANK
BFB	BETONFENSTERBANK
K	STORENKURBEL
RAF	RAFFLAMELLENSTORE
ROL	ROLLADEN
RH	RAUMHÖHE
BF	BODENFLÄCHE
FF	FENSTERFLÄCHE
B	BODEN
W	WAND
D	DECKE
BA	BODENABLAUF
LS	LICHTSCHACHT
DW	DACHWASSER
BEST.	BESTEHEND

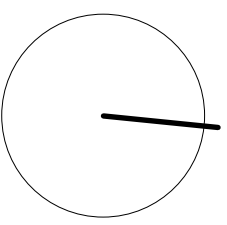

REVISIONSPLAN

± 0.00 = 561.45 m ü.M. = OK FERTIG BODEN EG

ALLE MASSE SIND ROHMASSE UND VON DEN UNTERNEHMERN AM BAU ZU KONTROLLIEREN.

FENSTERHÖHEN GELTEN AB FERTIG BANK BIS UNTERKANT ROHEM STURZ.

TÜRHOHEN SIND AB HÖHER GELEGENEM BODEN, RESPEKTIV FERTIG SCHWELLE BIS UNTERKANT ROHEM STURZ ZU MESSEN.

RH.: RAUMHÖHEN SIND AB FERTIG BODEN BIS UNTERKANT FERTIG DECKE GEMESSEN.

GESAMTSANIERUNG GIACOMETTISTRASSE 1+3, 3006 BERN

SRG SSR IDÉE SUISSE, BELPSTRASSE 48, 3000 BERN 14

3.OBERGESCHOSS TRAKT B

MST 1:100

PLAN NR. 0811/605_1

GRÖSSE 63/60

DAT. 28.07.2011/fh

rykart
ARCHITECTEN AG

Feldstrasse 30
Postfach 92
3073 Gümliigen Bern
Fon 031 350 55 50
Fax 031 350 55 50
mail@rykartarchitekten.ch
www.rykartarchitekten.ch