

Construction d'un villa de deux appartements pour le compte de:

A: Mme et Mr Geiser  
B: Mme et Mr Blanchoud

Chemin de Grand Vennes - Lausanne

Ech.: 1:50 Date 15.06.99


gv	0	E	01	1	2	g
----	---	---	----	---	---	---

c Garages souterrains 08.10.99

d Permis de construire 23.11.99

f Adaptation aux plans d'ingénieur 30.04.00

g Modifications séance propriétaires 28.05.00

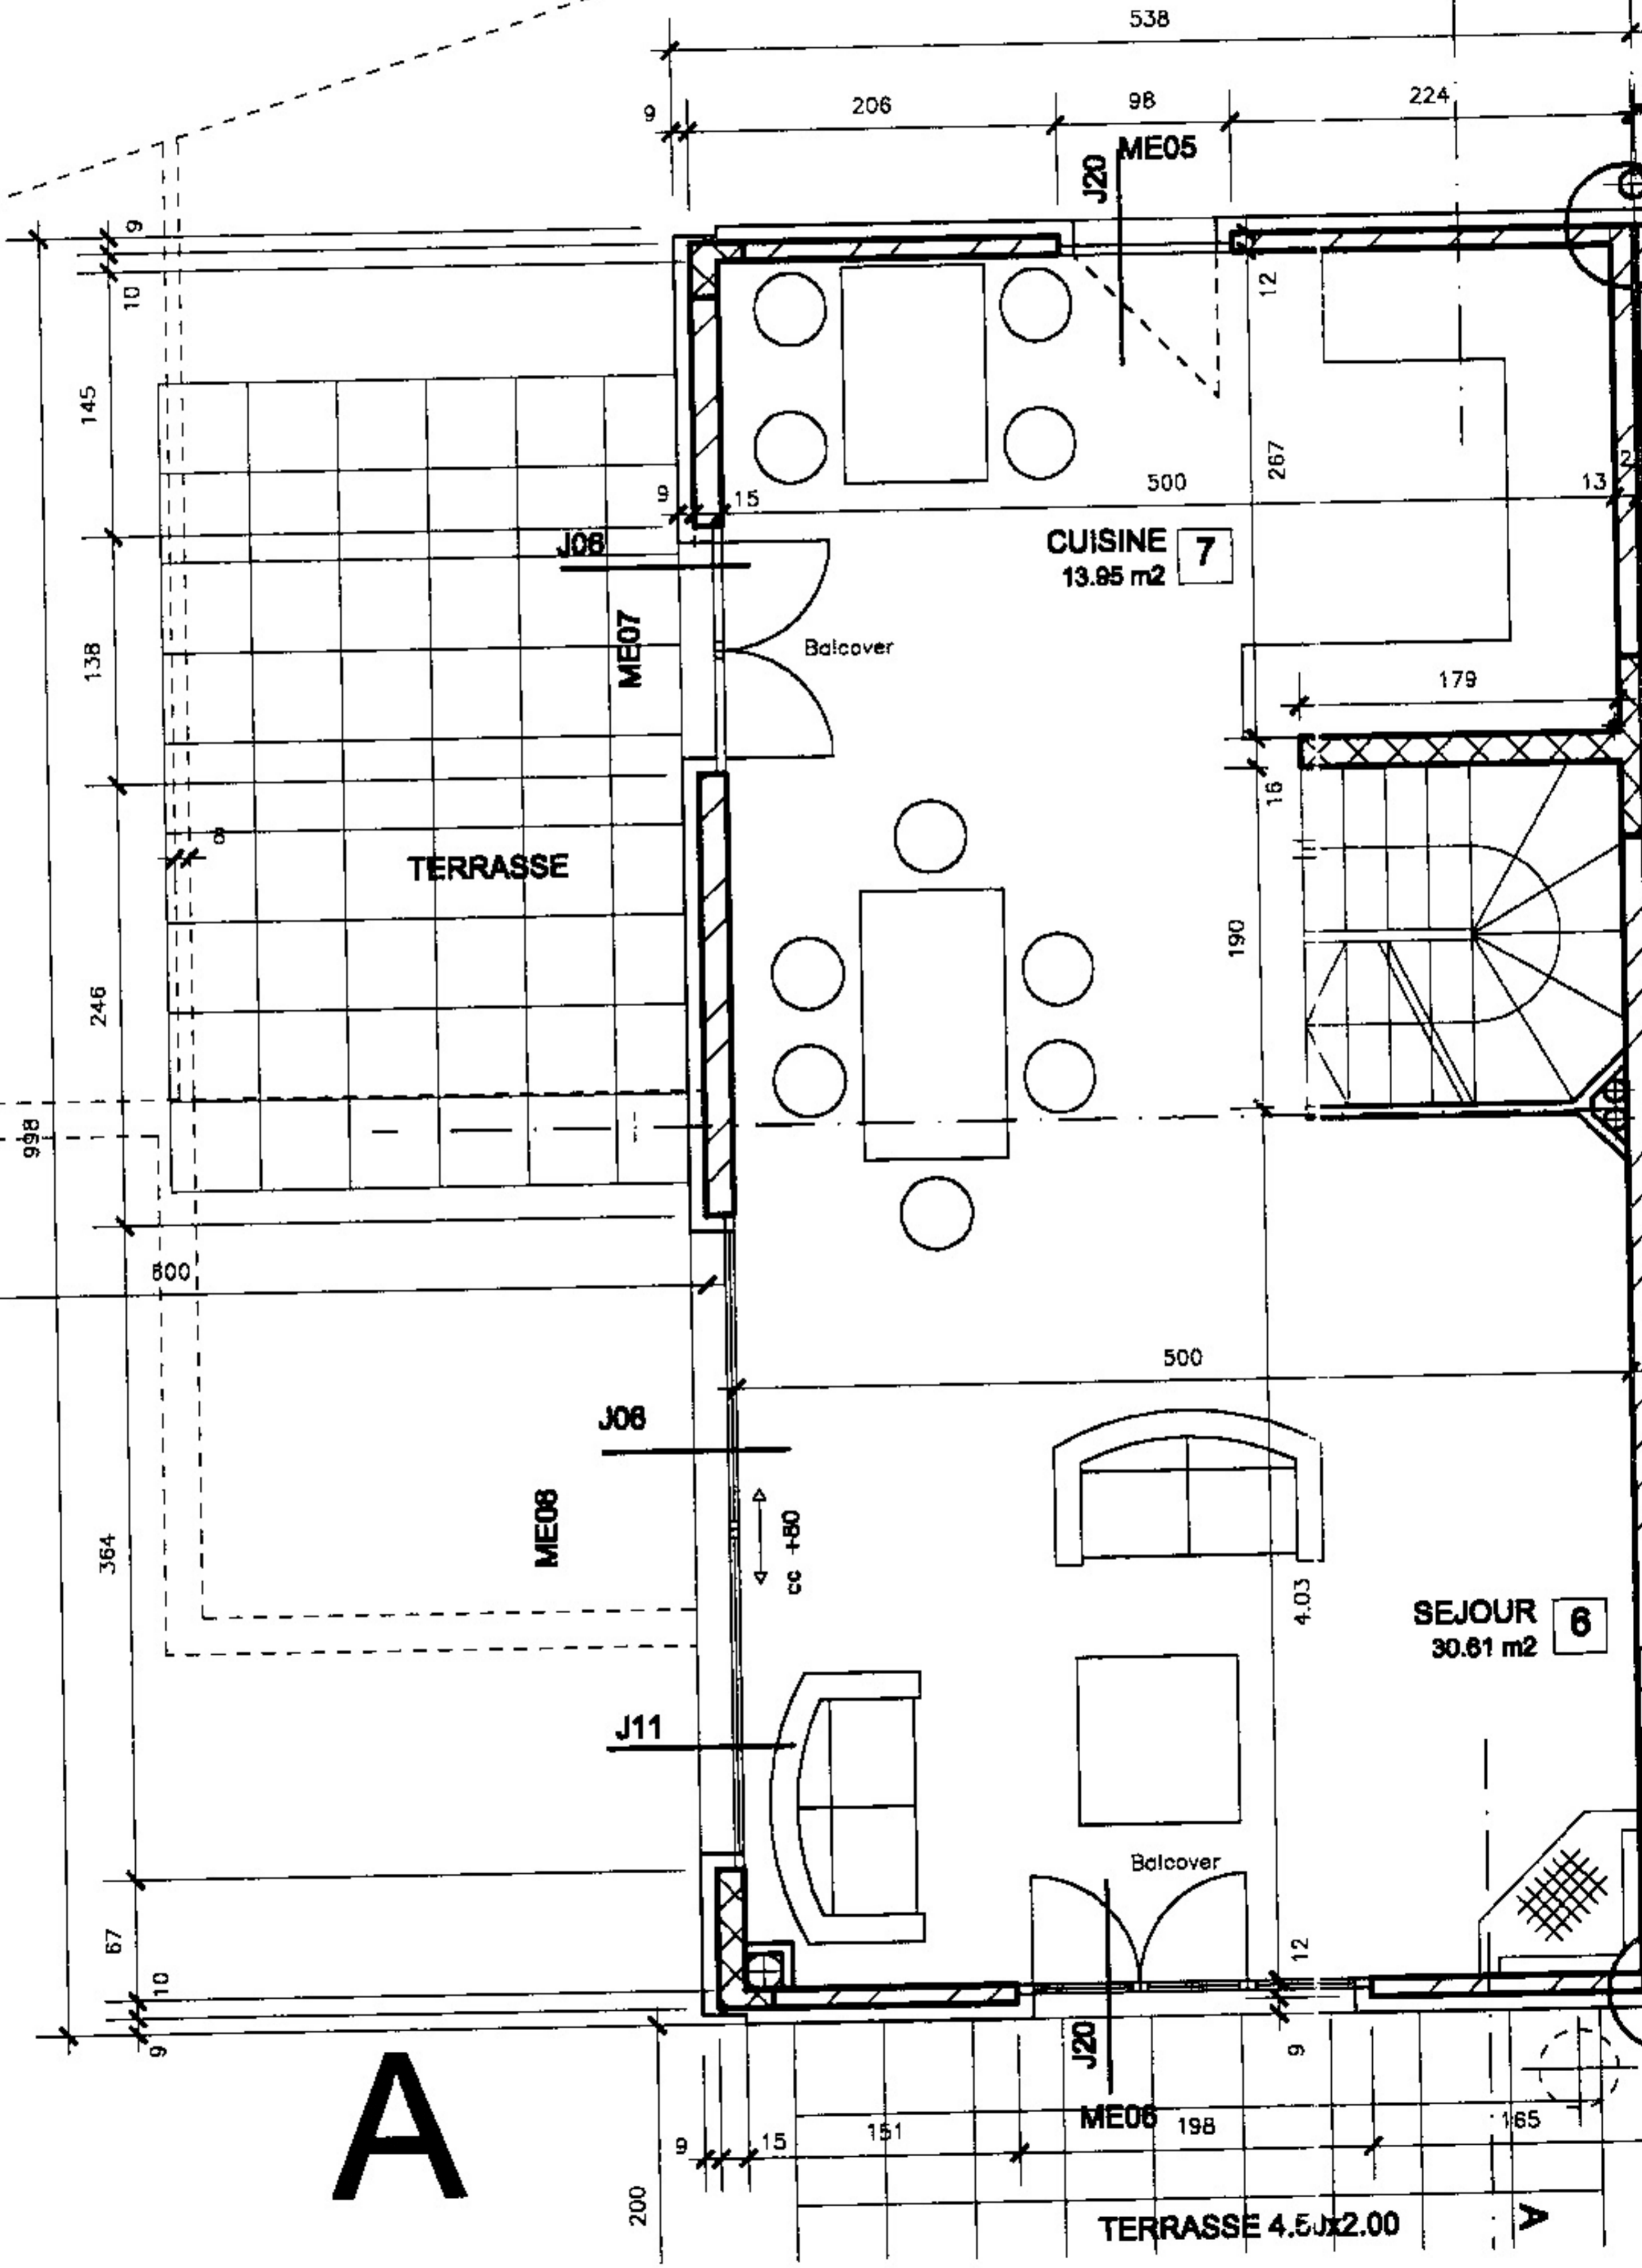

A


A

1422 GRANDSON  
case postale 70  
Tel. 024 4482653  
Fax 024 4482657

Construction d'un villa de deux appartements pour le compte de  

Ech: 1:50 Date 25.05.99

- b Corrections séance du 11.06.99
- c Permis de construire 23.11.99
- d Modification velux 21.01.00
- e Modifications selon lettre du 29.03.00 de la Com
- f Adaptation aux plans d'ingénieur 30.04.00
- g Modification sole de bain villa A 09.05.00

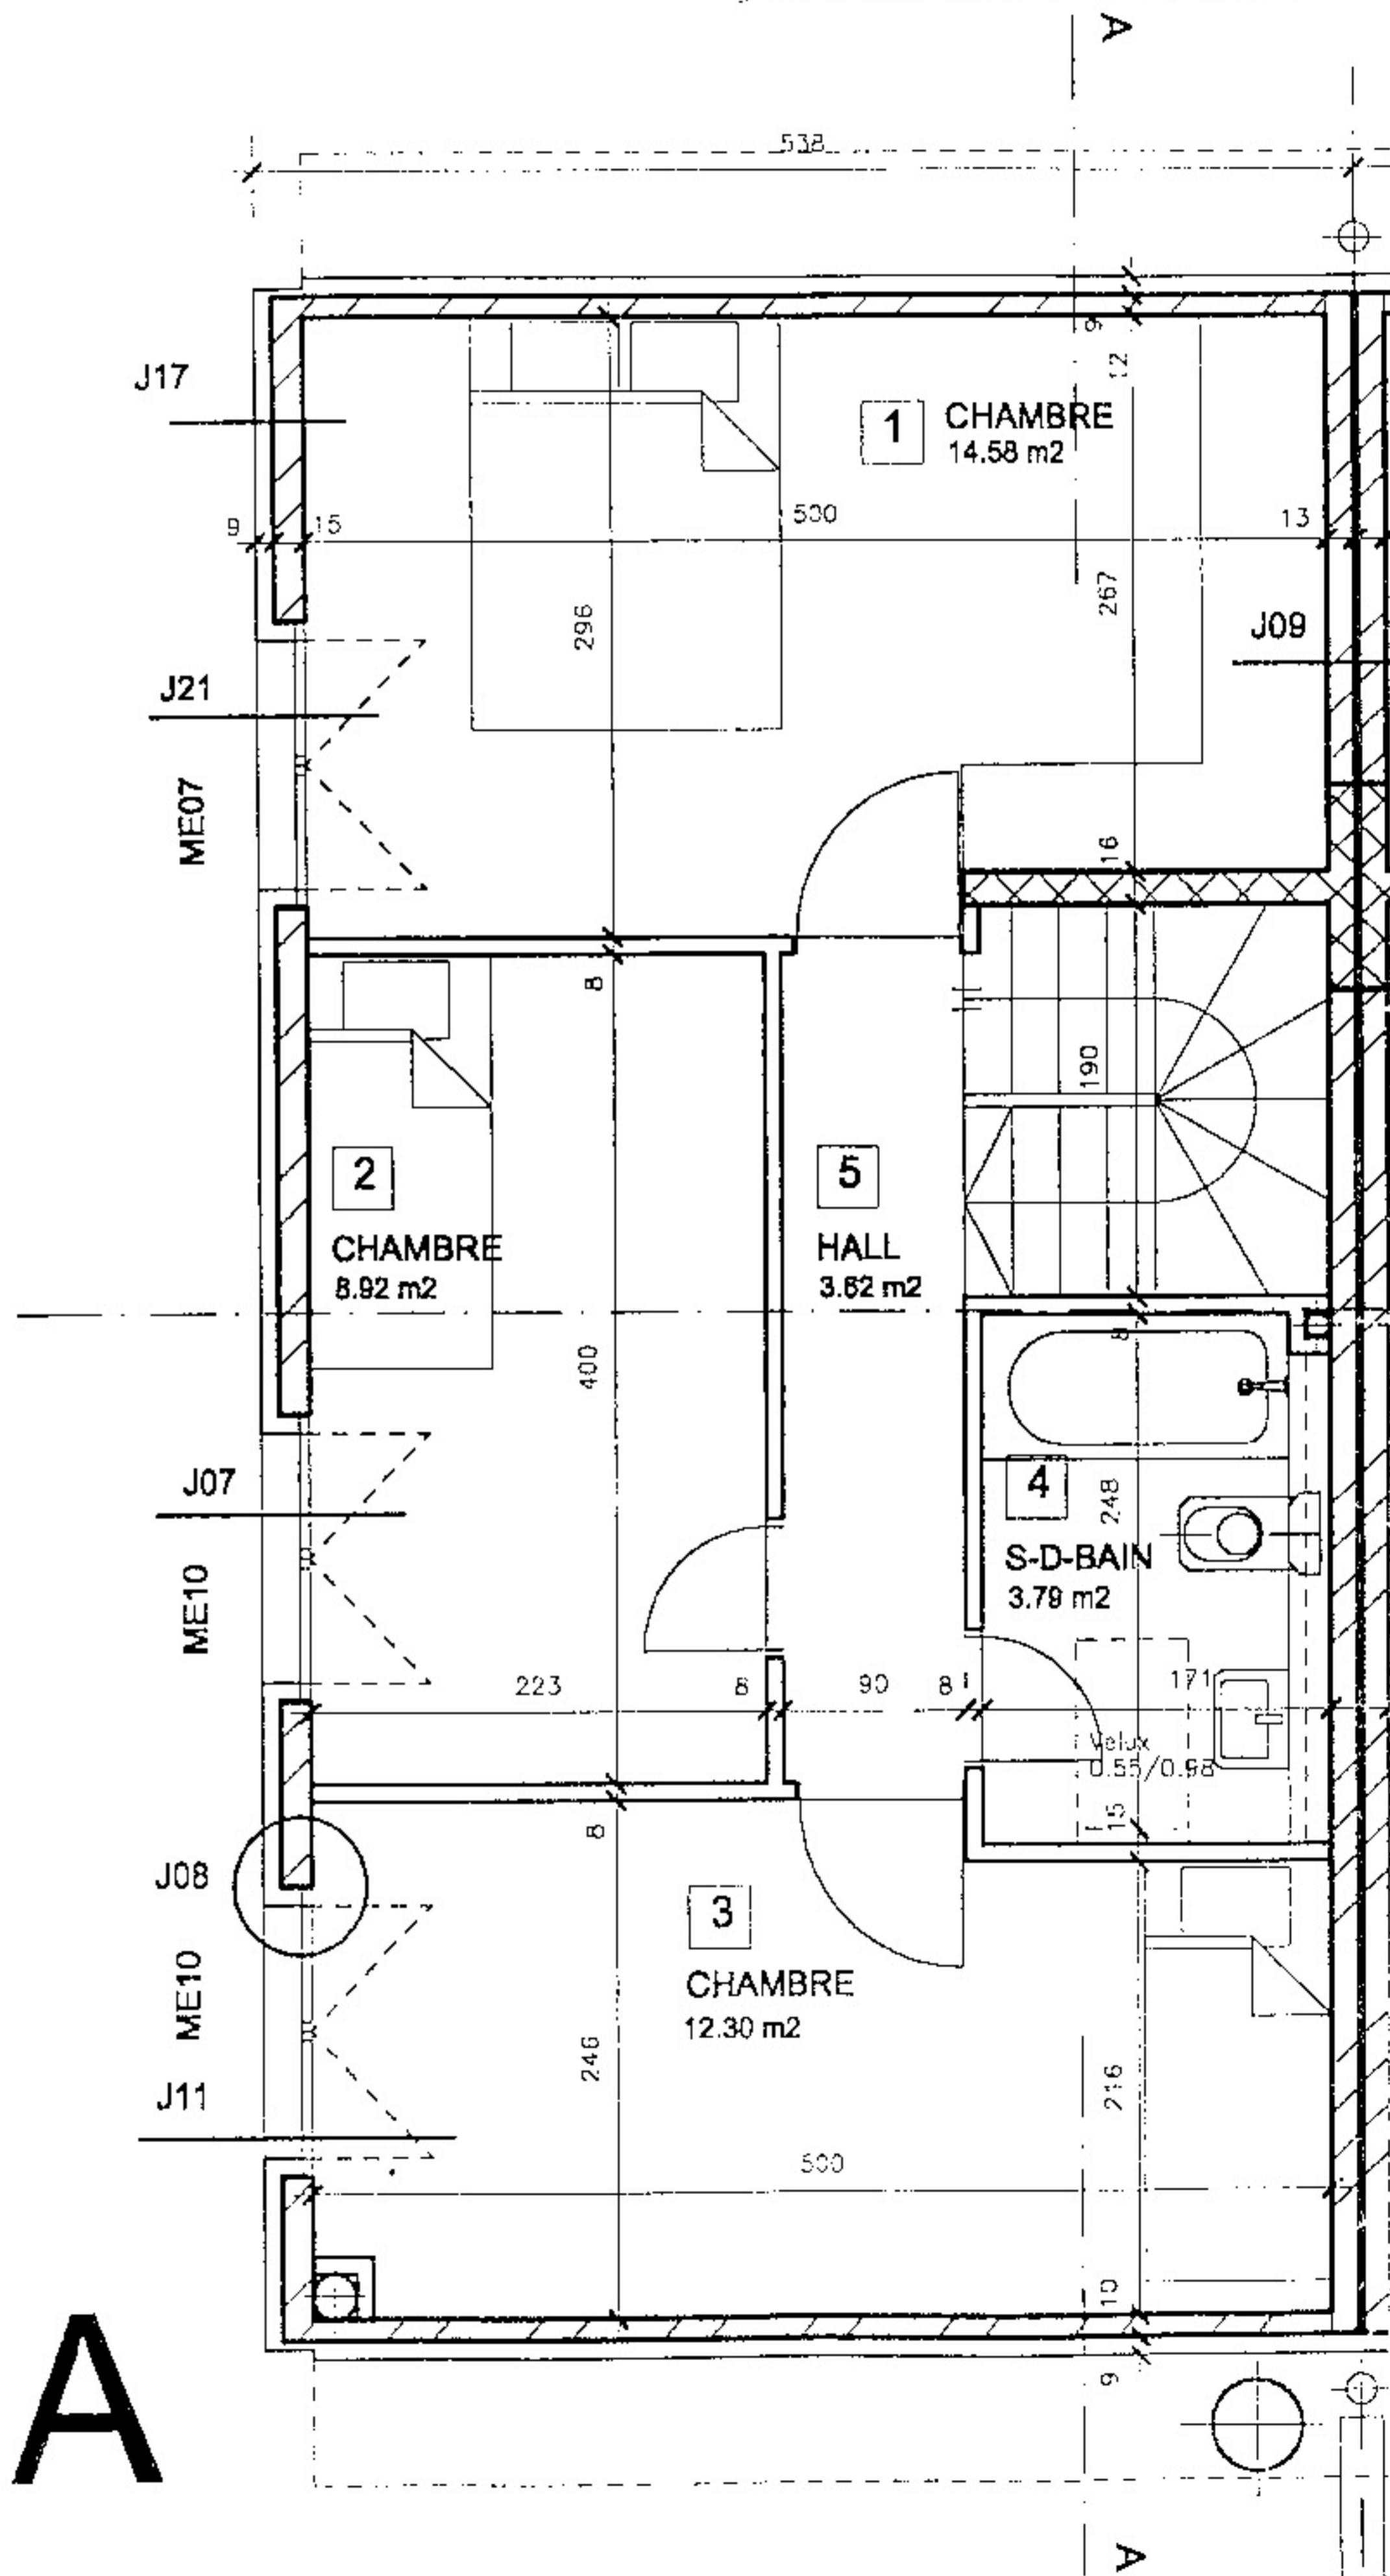

Construction d'un villa de deux appartements pour le compte de:


A: Mme et Mr Gaiser  
B: Mme et Mr Blanchoud

Chemin de Grand Vennes - Lausanne

Ech.: 1:50 Date 15.06.99

gv	0	E	01	1	2	g
----	---	---	----	---	---	---

- c Garages souterrains 08.10.99
- d Permis de construire 23.11.99
- f Adaptation aux plans d'ingénieur 30.04.00
- g Modifications séance propriétaires 28.06.00

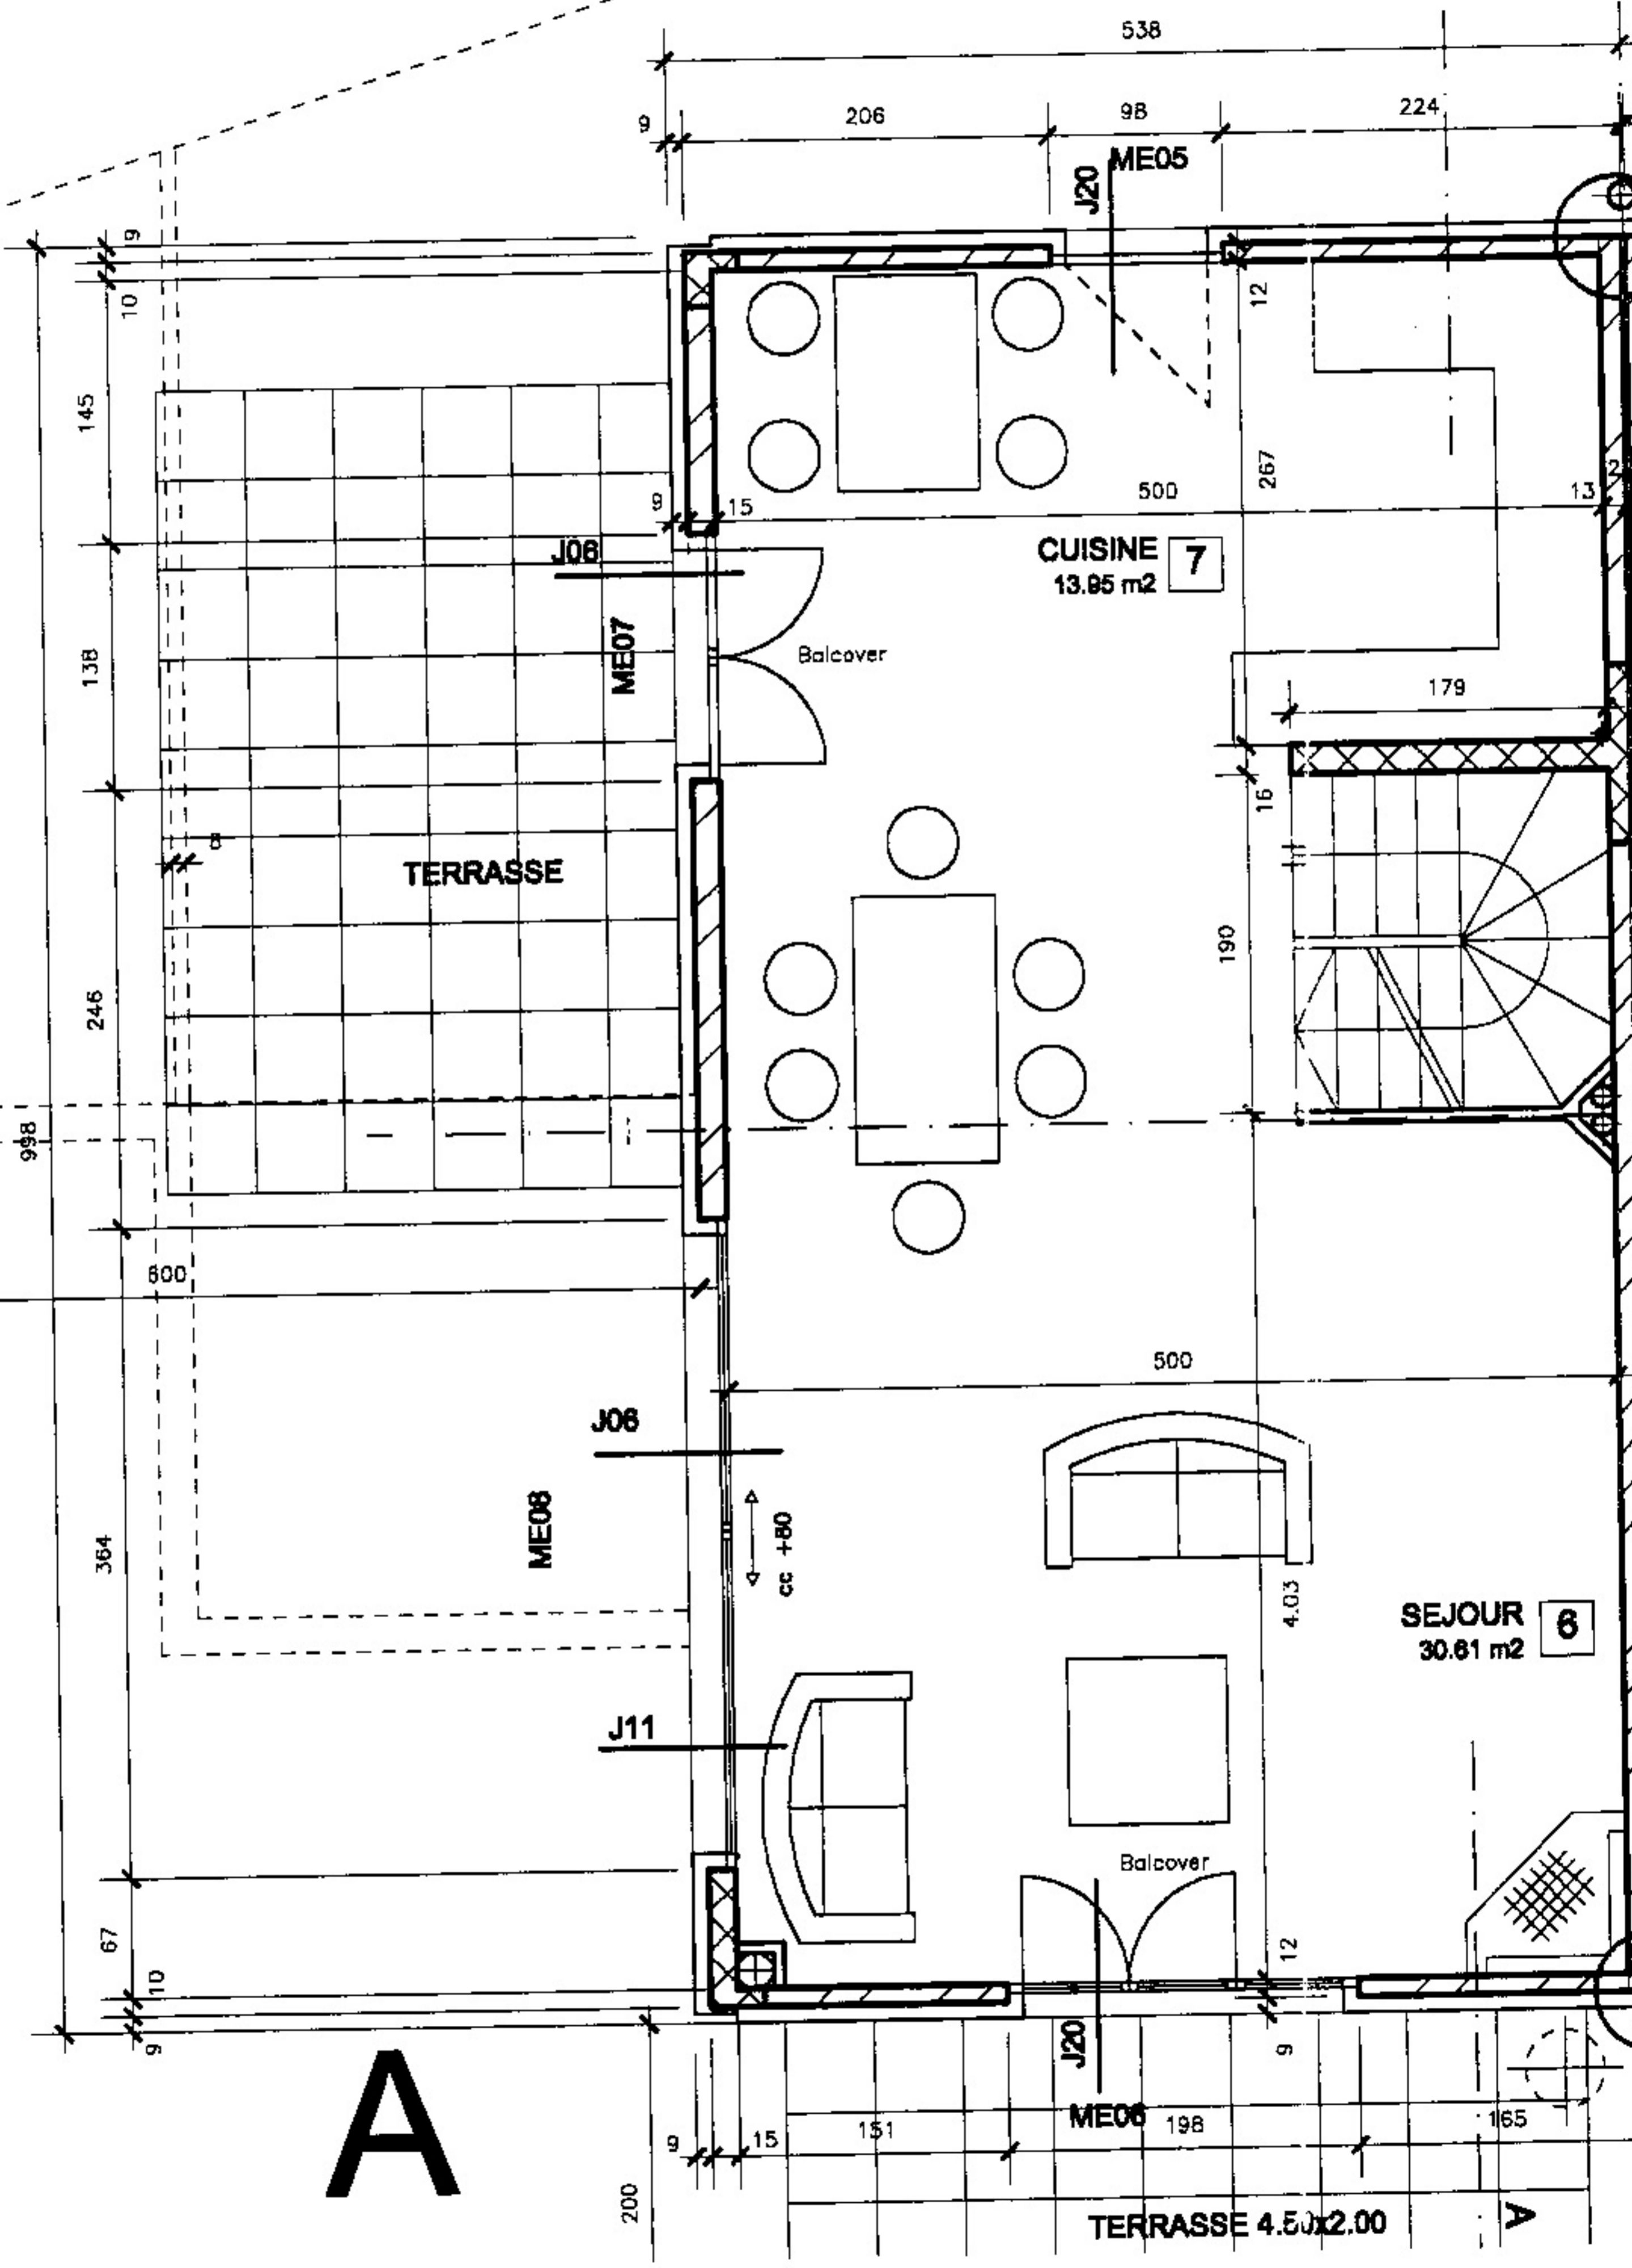

division d'un villa de deux appartements pour le compte de:

A Mme et Mr Geiser  
B Mme et Mr Blanchoud  
C Chemin de Grand Vennes - Lausanne

Ech.: 1:50 Date 25.05.99 gv 0 E 21 1 01 k

- c Garages souterrains 08.10.99
- d Permis de construire 23.11.99
- e Modifications villa A 21.01.00
- f Modifications selon lettre du 29.03.00 de la Commune 30.03.00
- g Adoption aux plans d'ingénieur 30.04.00
- h Modifications séance propriétaires 28.06.00
- i Modification de la gaine entre abri et escalier 12.07.00

j : cotes des portes et fenêtres  
k: révision conforme à l'exécution - 03.05.02

