


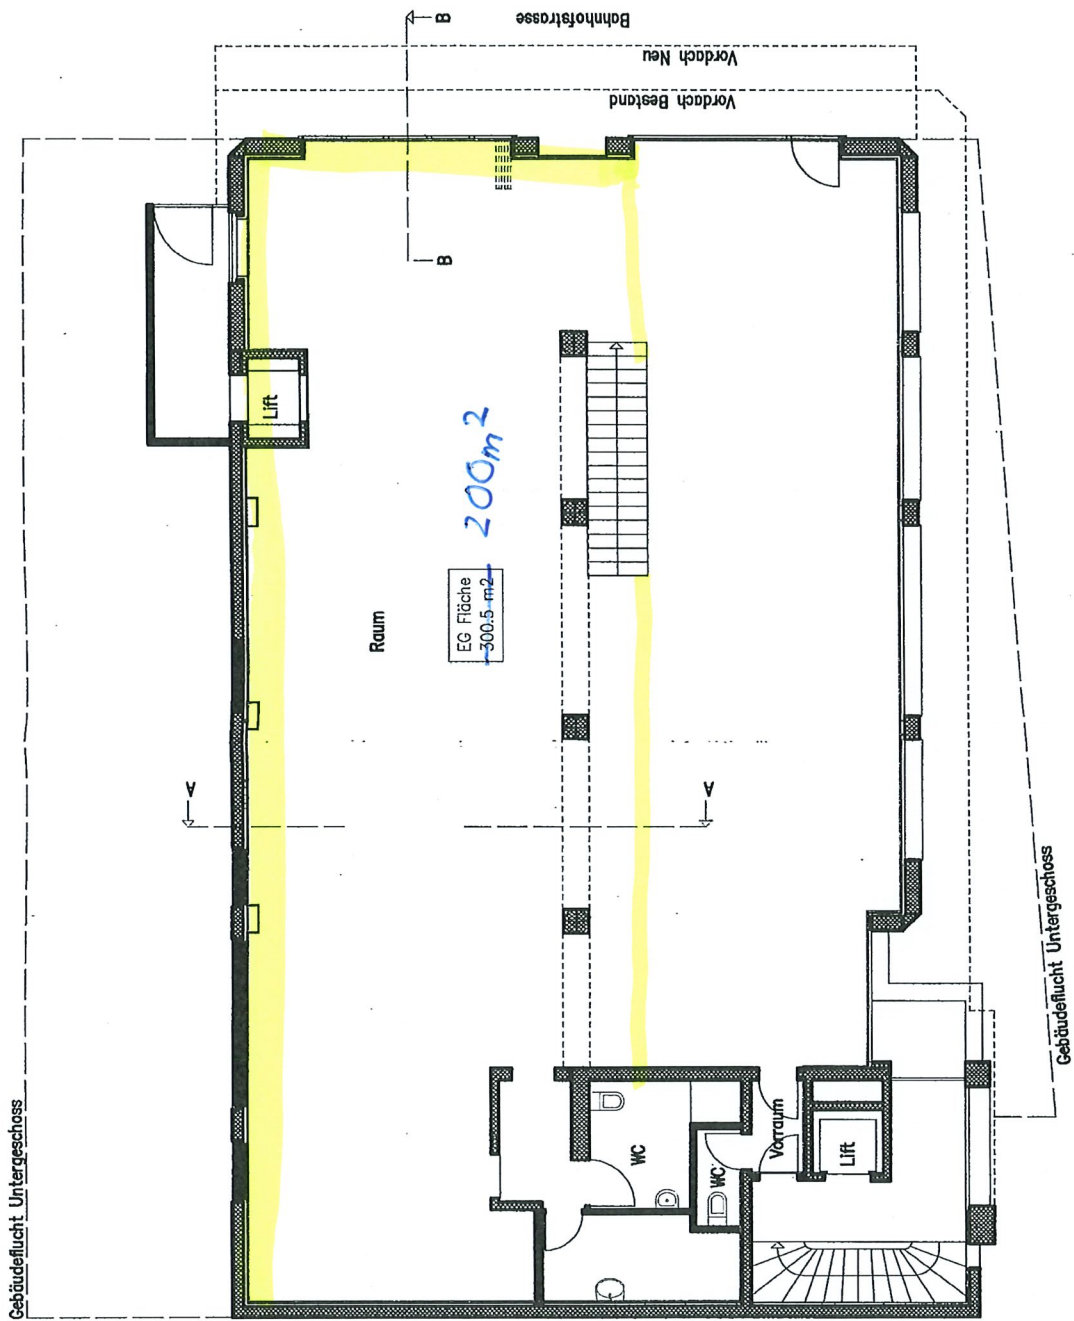

Bauherr
BALIVAG AG, 9470 BUCHS

Objekt

Wohn- und Geschäftshaus, Bahnhofstrasse 35, 9470 Buchs Parz.Nr. 3009

Planbezeichnung

Grundriss Erdgeschoss

Bestandsplan

Projekt

Hubert Hümmerle, Bahnhofstrasse 35, 9475 Sevelen

Tel 081/ 785 16 91

Plan Nr.

1606-02-1

Maßstab

1:100

Datum

13.04.16

Gezeichnet


slo

Revidiert

Revidiert

Größe

A3

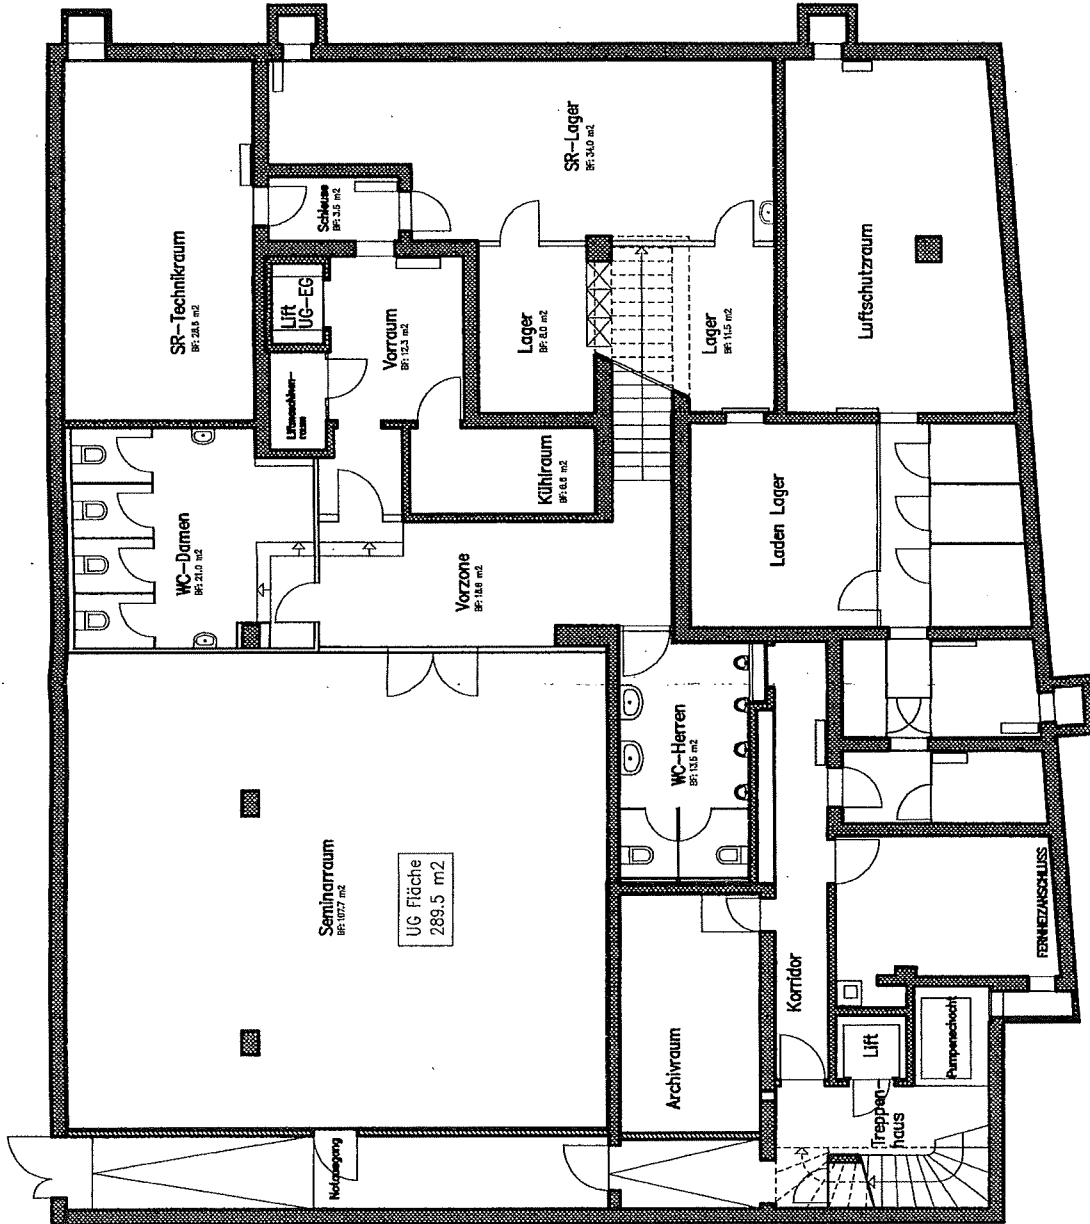

Bauherr BALIVAG AG, 9470 BUCHS		Objekt Wohn- und Geschäftshaus, Bahnhofstrasse 35, 9470 Buchs Parz.Nr. 3009		Projekt Hubert Hämmerle, Bahnhofstrasse 35, 9475 Sevelen		Tel 081/ 785 16 91	
Planbezeichnung Grundriss Untergeschoss		Datum 13.04.16		Gezeichnet slo		Revidiert	
Maßstab 1:100		Revidiert		Revidiert		Größe A3	
Plan Nr. 1606-01-1		Revidiert		Revidiert		Größe A3	

Bestandsplan