

LEGENDE

	STAHLBETON		MF8 METALLFENSTERBANK		AD ABGEHÄNGTE DECKE
	BETONFERTIGTEILE		DD DECKENDURCHBRUCH		BD BODENDURCHBRUCH
	BR BRÜSTUNG		WD WAND DURCHBRUCH		DS DECKENSCHUTZ
	KALKSANDSTEIN		DW DACHRASSLER		BS BODENSCHLITZ
	BACKSTEIN		RAF RAFFAMELLENSTORE		WS WANDSCHLITZ
	STÄNDERWAND		F+V FUTTER + VERKLEIDUNG		OK OBERKANTE
	WÄRMEDÄMMUNG		R ROH		UK UNTERKANTE
	SICHTBETONWÄNDE		F FERTIG DREHERPPP		VK VORDEKANTE
	GEBÄUDESCHNITTE MST. 1:100 + 1:50		B BODEN DREHERPPP		RBV ROHBAUVERSPRUNG
	FASSADENSCHNITTE MST. 1:50 / 1:20 / 1:10 / 1:5		W D WAND DECKE		UZ UNTERZUG
	SCHNITTBEZEICHNUNG PLANNUMMER		BA BODENABLAUF		NA NOTAUSGANG
	DET 0001 PLANNUMMER DETAIL		K KURBEL		WLP WASSERLEISCHPOSTEN
	TÜRTYP ANFORDERUNG		M MOTOR		RWA RAUCH- UND WÄRMEABZUG
	RAUMNAME NAME		MATERIALWECHSEL		F FEUERLÖSCHER
	AN ANSTRICH		ACHSEN		NK NISCH ZU KLÄREN
	OB OBERFLÄCHEN		UNTER DER SCHNITTEBENE		AH ÄNDERUNGSHINWEIS
	AN ANSTRICH		ÜBER DER SCHNITTEBENE		AH ÄNDERUNGSHINWEIS MIT DATUM
	AN ANSTRICH		OK / UK FERTIG BODEN		AH ÄNDERUNGSHINWEIS MIT DATUM
	AN ANSTRICH		OK / UK ROH DECKE		AH ÄNDERUNGSHINWEIS MIT DATUM


PLANNERHINWEISE:
SÄMTLICHE MASSE UND KOTEN SIND VOM UNTERNEHMER AM BAU ZU KONTROLLIEREN. UNSTIMMKOTEN SIND DER BAULEITUNG SOFORT ZU MELDEN.
TÜRÖFFNUNGEN / RAUMHÖHEN: DIE HÖHENANGABEN DER TÜRÖFFNUNGEN UND DER RAUMHÖHEN BEZIEHEN SICH AUF OK FERTIG BODEN BIS UK ROHER STURZ
WANDDURCHBRÜCHE WD / DECKENDURCHBRÜCHE DD: ALLE EMPFORDERLICHEN ANGABEN SIND DEN SCHÜTZ- UND DURCHBRUCHPLÄNEN ZU ENTNEHMEN

TRENNLAGEN:
DACHPAPPENSTREIFEN UNTER SÄMTLICHES MAUERWERK SOFERN IN INGENIEURPLÄNEN NICHT ANDERS VERMERT

KONSTRUKTION:

AUSSENWÄNDE EG: - BETONELEMENTE 15 CM - WÄRMEDÄMMUNG XPS 18 CM - BETON 20 CM - GRUNDPUTZ UND ABRIEB	BODENAUFBAU EG: - FLIESESTRICH FERTIG GESCHLIFFEN 8 CM - PUR PLATTE ALU-KRAFT 8 CM - TRITTSCHALLDÄMMROLLEN EPS-T 3 CM - ABDECKFOLIE	HEIZUNG: - WÄRMELUMPE LUFT / WASSER - ALU-PROFILSYSTEM GP 5903 E 70490 - FENESTER - ALU-SCHWELLEN
AUSSENWÄNDE 1.OG UND 2.OG: - BETONELEMENTE 15 CM - WÄRMEDÄMMUNG POLYSTYROL F15 18 CM - DAMPFSPERRE - LUFT 1 CM - ALU-PLATTEN 4 CM	BODENAUFBAU 1.OG: - FLIESESTRICH FERTIG GESCHLIFFEN 8 CM - WÄRMEDÄMMPLATTEN EPS 8 CM - TRITTSCHALLDÄMMROLLEN EPS-T 2 CM - ABDECKFOLIE	SCHNITTBEZEICHNUNG: - ALU-SCHWELLEN - VERTIKALMARKISEN - DACHHAUFBAU
INNENWÄNDE: - BETON 25 CM - BEIDSEITIG GRUNDPUTZ UND ABRIEB	BODENAUFBAU 2.OG: - FLIESESTRICH FERTIG GESCHLIFFEN 8 CM - WÄRMEDÄMMPLATTEN EPS 10 CM - TRITTSCHALLDÄMMROLLEN EPS-T 2 CM - ABDECKFOLIE	DACHHAUFBAU: - EXT. BEGRÜNUNG 8 CM - DRAINAGEGÄTTE 2 CM - BITUMENABDICHTUNG - WÄRMEDÄMMUNG PUR 16 CM - DAMPFSPERRE

GRUNDRISS 2. OBERGESCHOSS PLAN NR. REV_GRU_2001 INDEX A

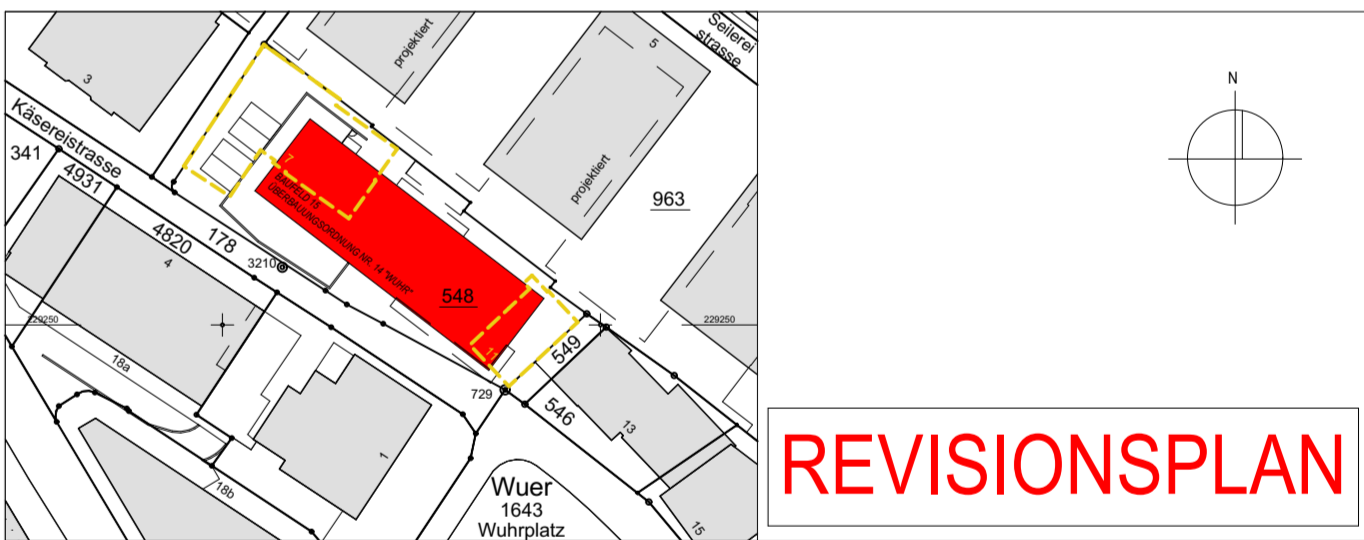

OK FERTIG BODEN ERDGESCHOSS = ± 0.00 / 474.84 m ü.M.
FIXPUNKT 3210 = - 0.30 / 474.54 m ü.M.

G		
F		
E		
D		
C		
B		
A	REVISION	11.03.2013 / ZN
INDEX	ÄNDERUNG	DATUM / GEZ.

PROJEKT:
NEUBAU MFH MIT EINSTELLHALLE
KASEREISTRASSE, 4900 LANGENTHAL PARZELLE NR. 548

BAUHERR: SR MANAGEMENT JURASTRASSE 18 4900 LANGENTHAL	GRUNDEIGENTÜMER: ABG BAUGROUP AG TURMSTRASSE 28 6300 ZUG	ARCHITEKT: DUCKSCH & ANLIKER ARCHITECTEN AG JURASTRASSE 18 4900 LANGENTHAL
--	---	--

REVISIONSPLAN		2. OBERGESCHOSS		MST. 1:50	
GEZ.	PROJ. NR.	FORMAT	PLAN NR.		
20.01.2012 / ZN	2010-01	126 / 60	REV_GRU_2001		