

Objekt / Adresse		Obj. Nr.	Dat.	Nov. 1998
BRUNNGASSE 42		650	Gez.	MT
Plan		Plan Nr.	Gr.	42/90
REVISIONSPLAN		104/1	Mst.	1 : 100
GRUNDRISS 1 : 100				
Hochbauamt		 Stadt Bern Planungs- und Baudirektion		
Zieglerstrasse 62				
Postfach, 3000 Bern 14				
Telefon 031 321 64 68				


ALLE MASSE SIND AUF DEM BAU ZU KONTROLLIEREN!

ANDREAS FAHRNI
AEFA DESIGN AG
BRUNNGASSE 48
3011 BERN
TEL. 031 311 79 29
FAX. 031 311 36 26


ANDREAS BAUMANN
BOABAUMANN
DIPL. ARCH. ETH/SIA
BRUNNGASSE 48
3011 BERN
TEL. 031 311 89 72

PETER HÖGEL
DIPL. ING. ETH/SIA
DORFSTRASSE 81
3073 GÜMLIGEN
TEL. 031 951 39 80
FAX. 031 951 13 70


5. OBERGESCHOSS

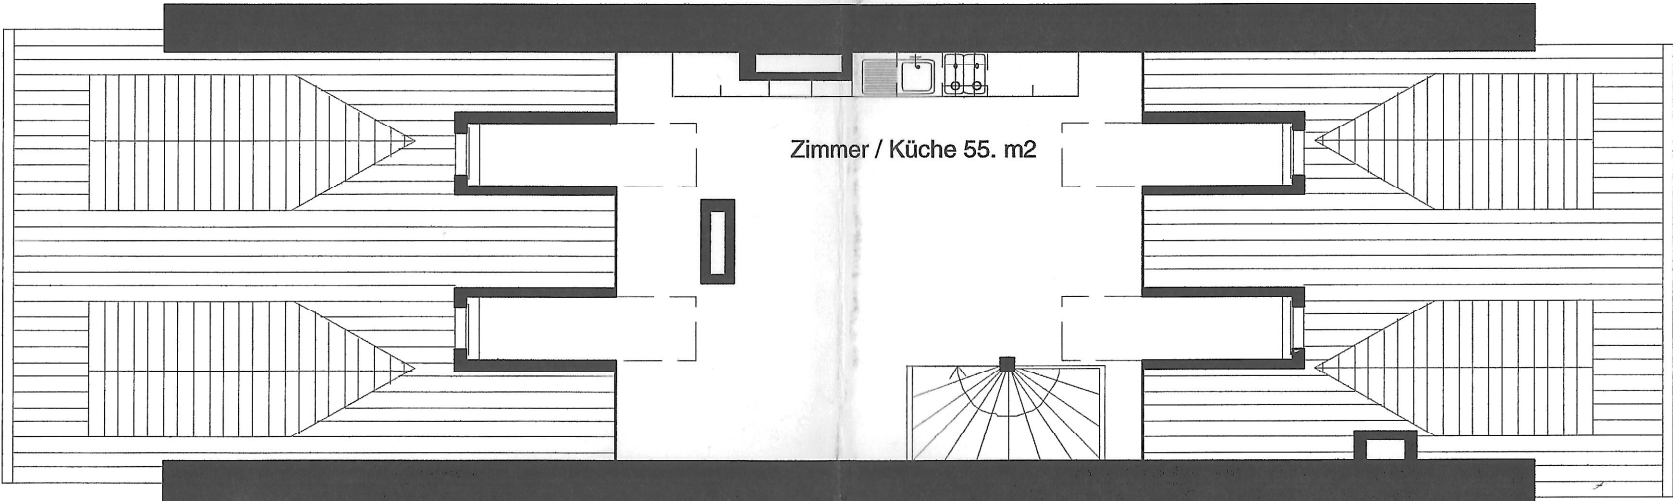


4. OBERGESCHOSS

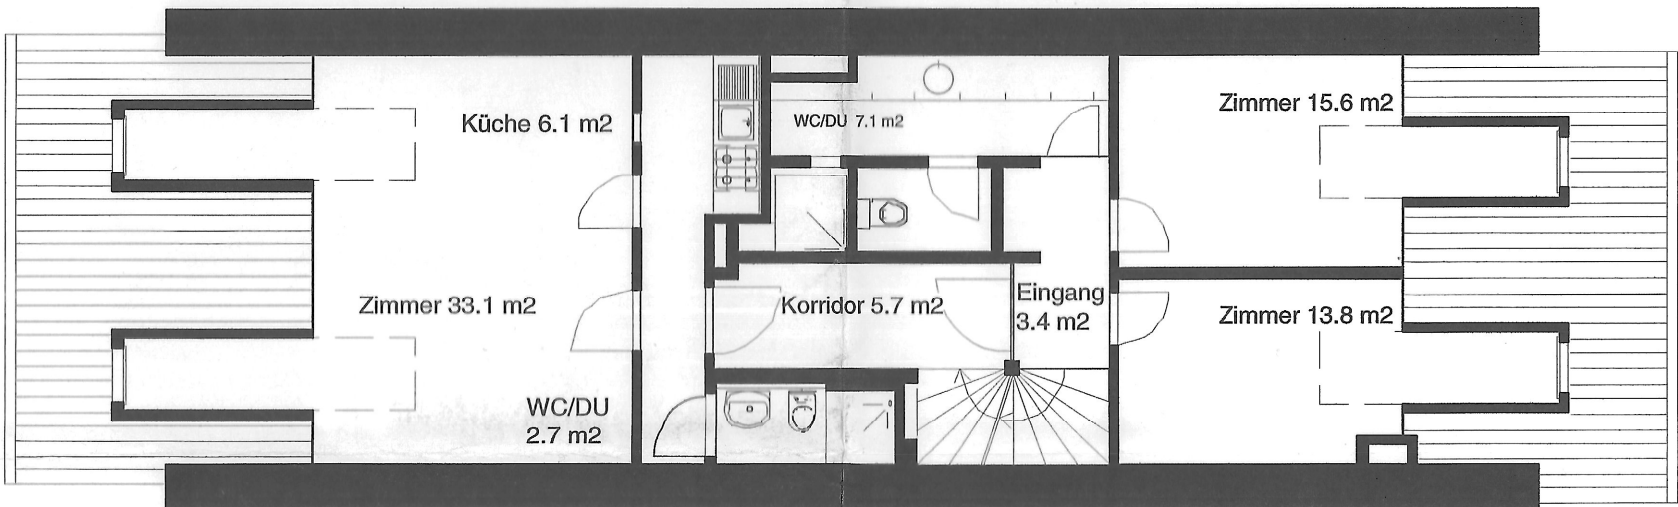


3. OBERGESCHOSS

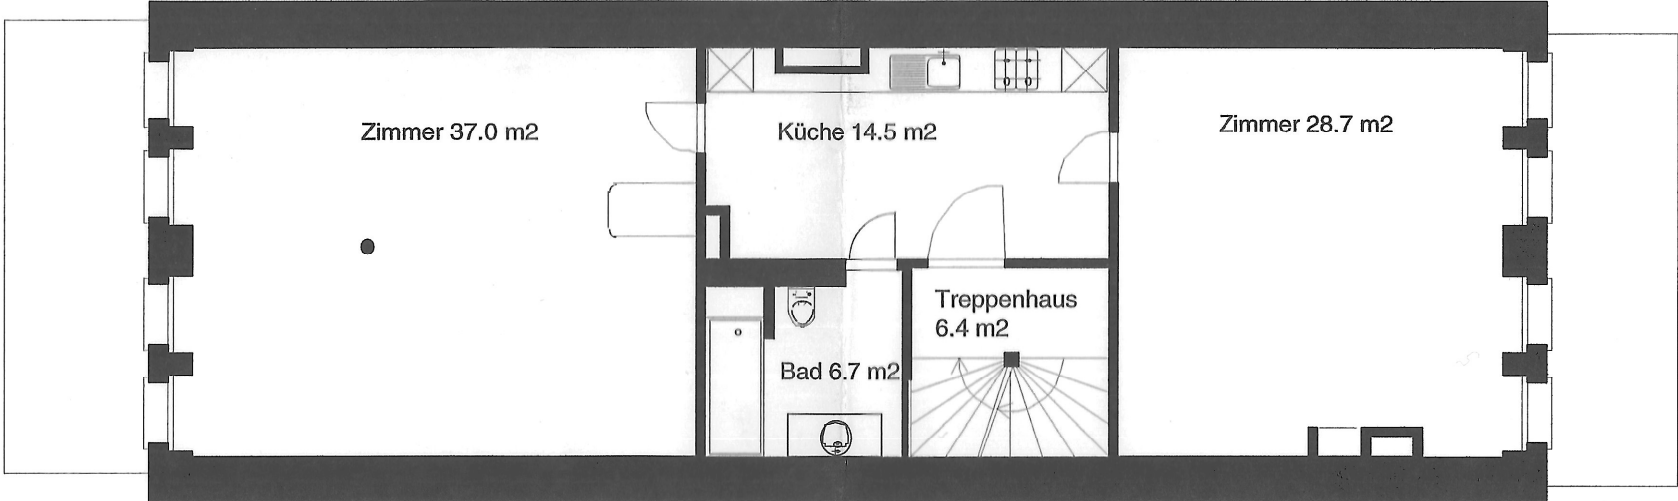


2. OBERGESCHOSS

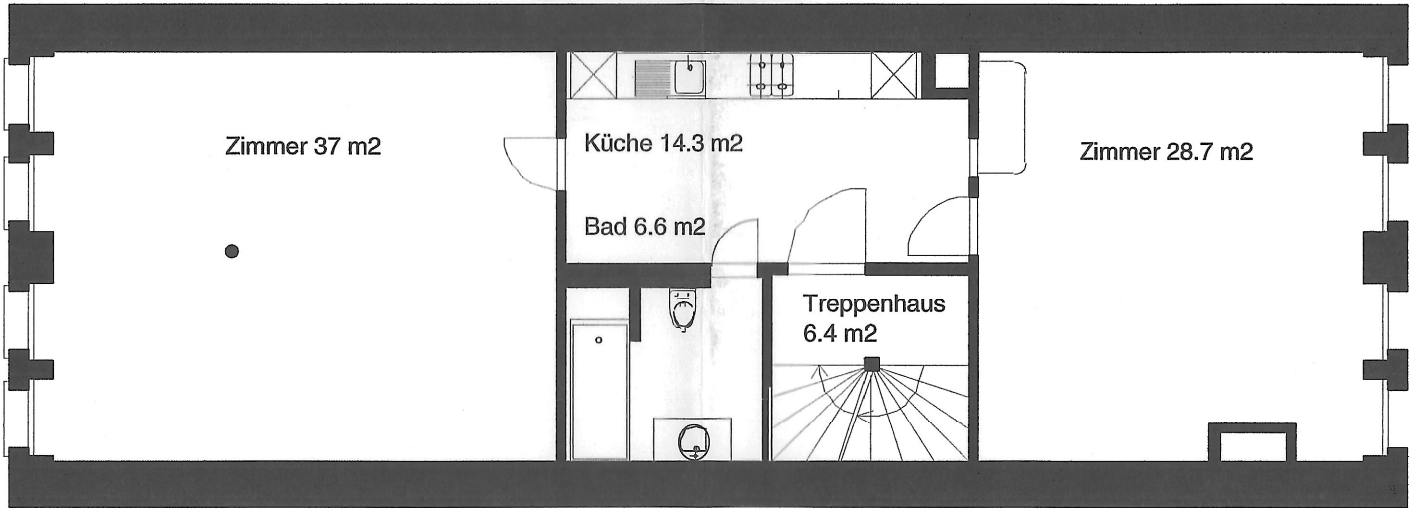

1. OBERGESCHOSS

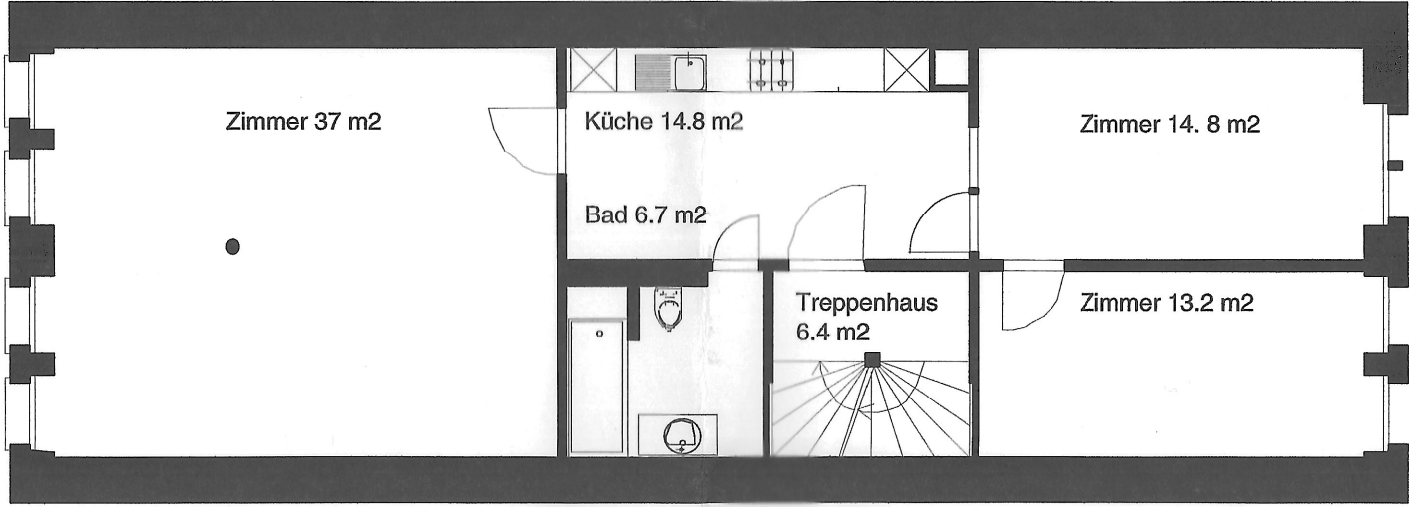

ERDGESCHOSS

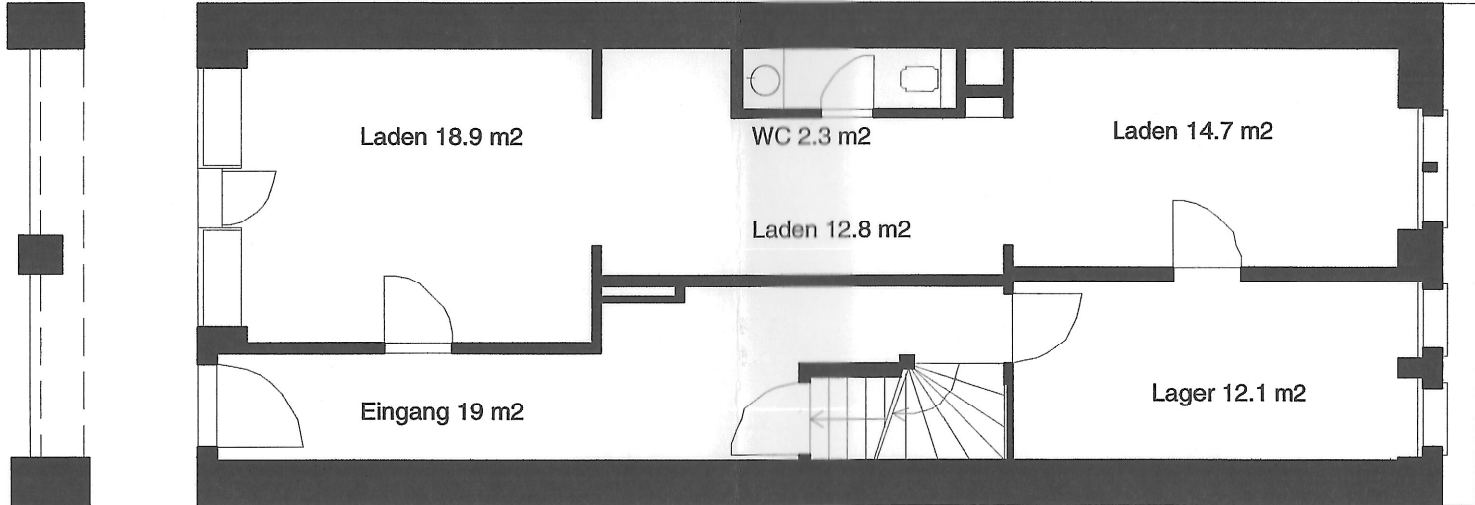

1. UNTERGESCHOSS

