


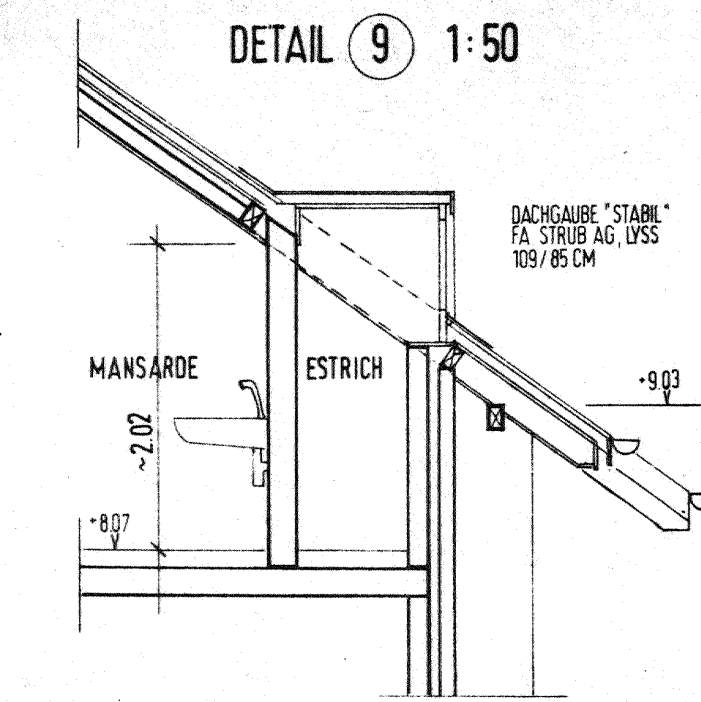


OK FB DACHGESCHOSS ± 0.00 = 600.10 MÜM HAUS 80
OK FB 2.OBERGESCHOSS ± 0.00 = 599.40 MÜM HAUS 82

LEGENDE
0.000 1-0.07 FERTIGT RÖH
5 SCHW
BR R/F
ST R/F
BW
MFB
S SCHW
BK
LAM
PK
BA

BACKSTEIN
BODEN
SCHWELLE
BRÜSTUNG ROH/FERTIG
STURZ ROH/FERTIG
DACHWASSER
GALBENE
METALLFENSTERBANK
BETONKORREKTUR
BETONKORREKTUR
LAMELLENSTÖREN
GELENKSTREIFEN
PUTZSTRANG
BODENAUFLAGE


Legende Sanitär
APPARATE SANITÄR
APPARATE BAUSEITS
K KALTWASSER NETZDRUCK
R KALTWASSER RED.DRUCK
W WARMWASSER
W WARMWASSER MIT BEGLEITHEIZUNG
G GAS
A ABWASSER
S FALLSTRANG
L LÜFTUNG
BNO BOGEN NACH OBEN
BNU BOGEN NACH UNTEN

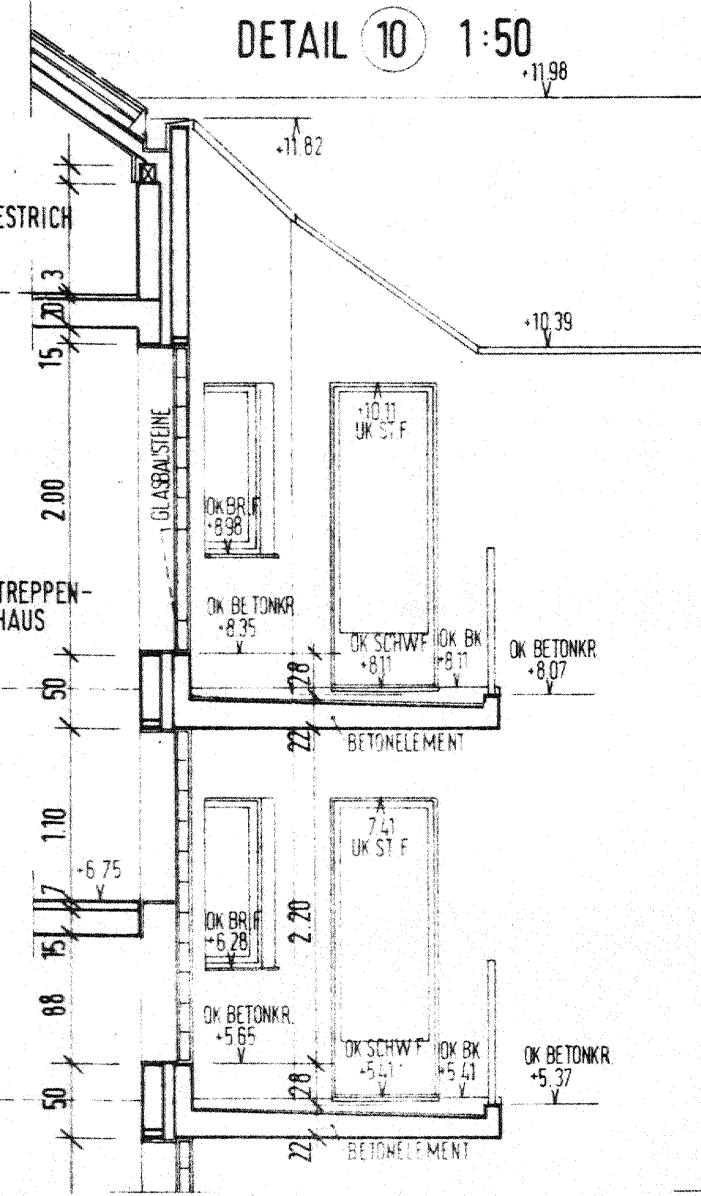

SANITÄR INGENIEURBÜRO A. RIESEN
MONBIJOUSTRASSE 21 3011 BERN TEL.031/26.02.11
29.4.1989 GEZ. M.S. 235-4-8A REV.27.11.90 SS.

INWONNERGEMEINDE
GRUNDRISSE 1:300

EINLEGE-UND MONTAGE - PLAN
SANITÄR
BODENPLATTE DG

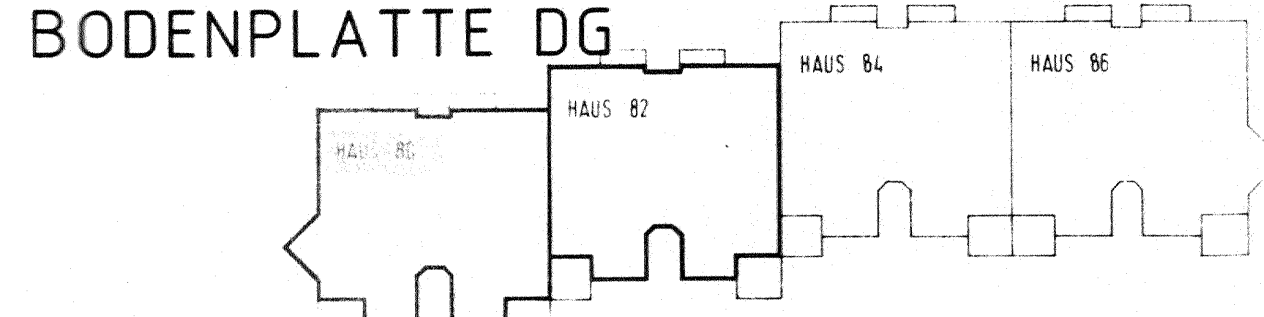

REVISIONSPLAN

EBENE 8	ESTRICH	ESTRICH	ESTRICH
EBENE 7	DG	DG	DG
EBENE 6	2 DG	2 DG	2 DG
EBENE 5	1 DG	1 DG	1 DG
EBENE 4	EG	EG	EG
EBENE 3	EG	EG	EG
EBENE 2	EINGANG	EINGANG	EINGANG
EBENE 1	EINGANG	EINGANG	EINGANG

DAT 112/1980 mit REV 2.2.1989 mit PL GR 105/80

LÜKARNENFENSTERANSCHLAG 1:10

