



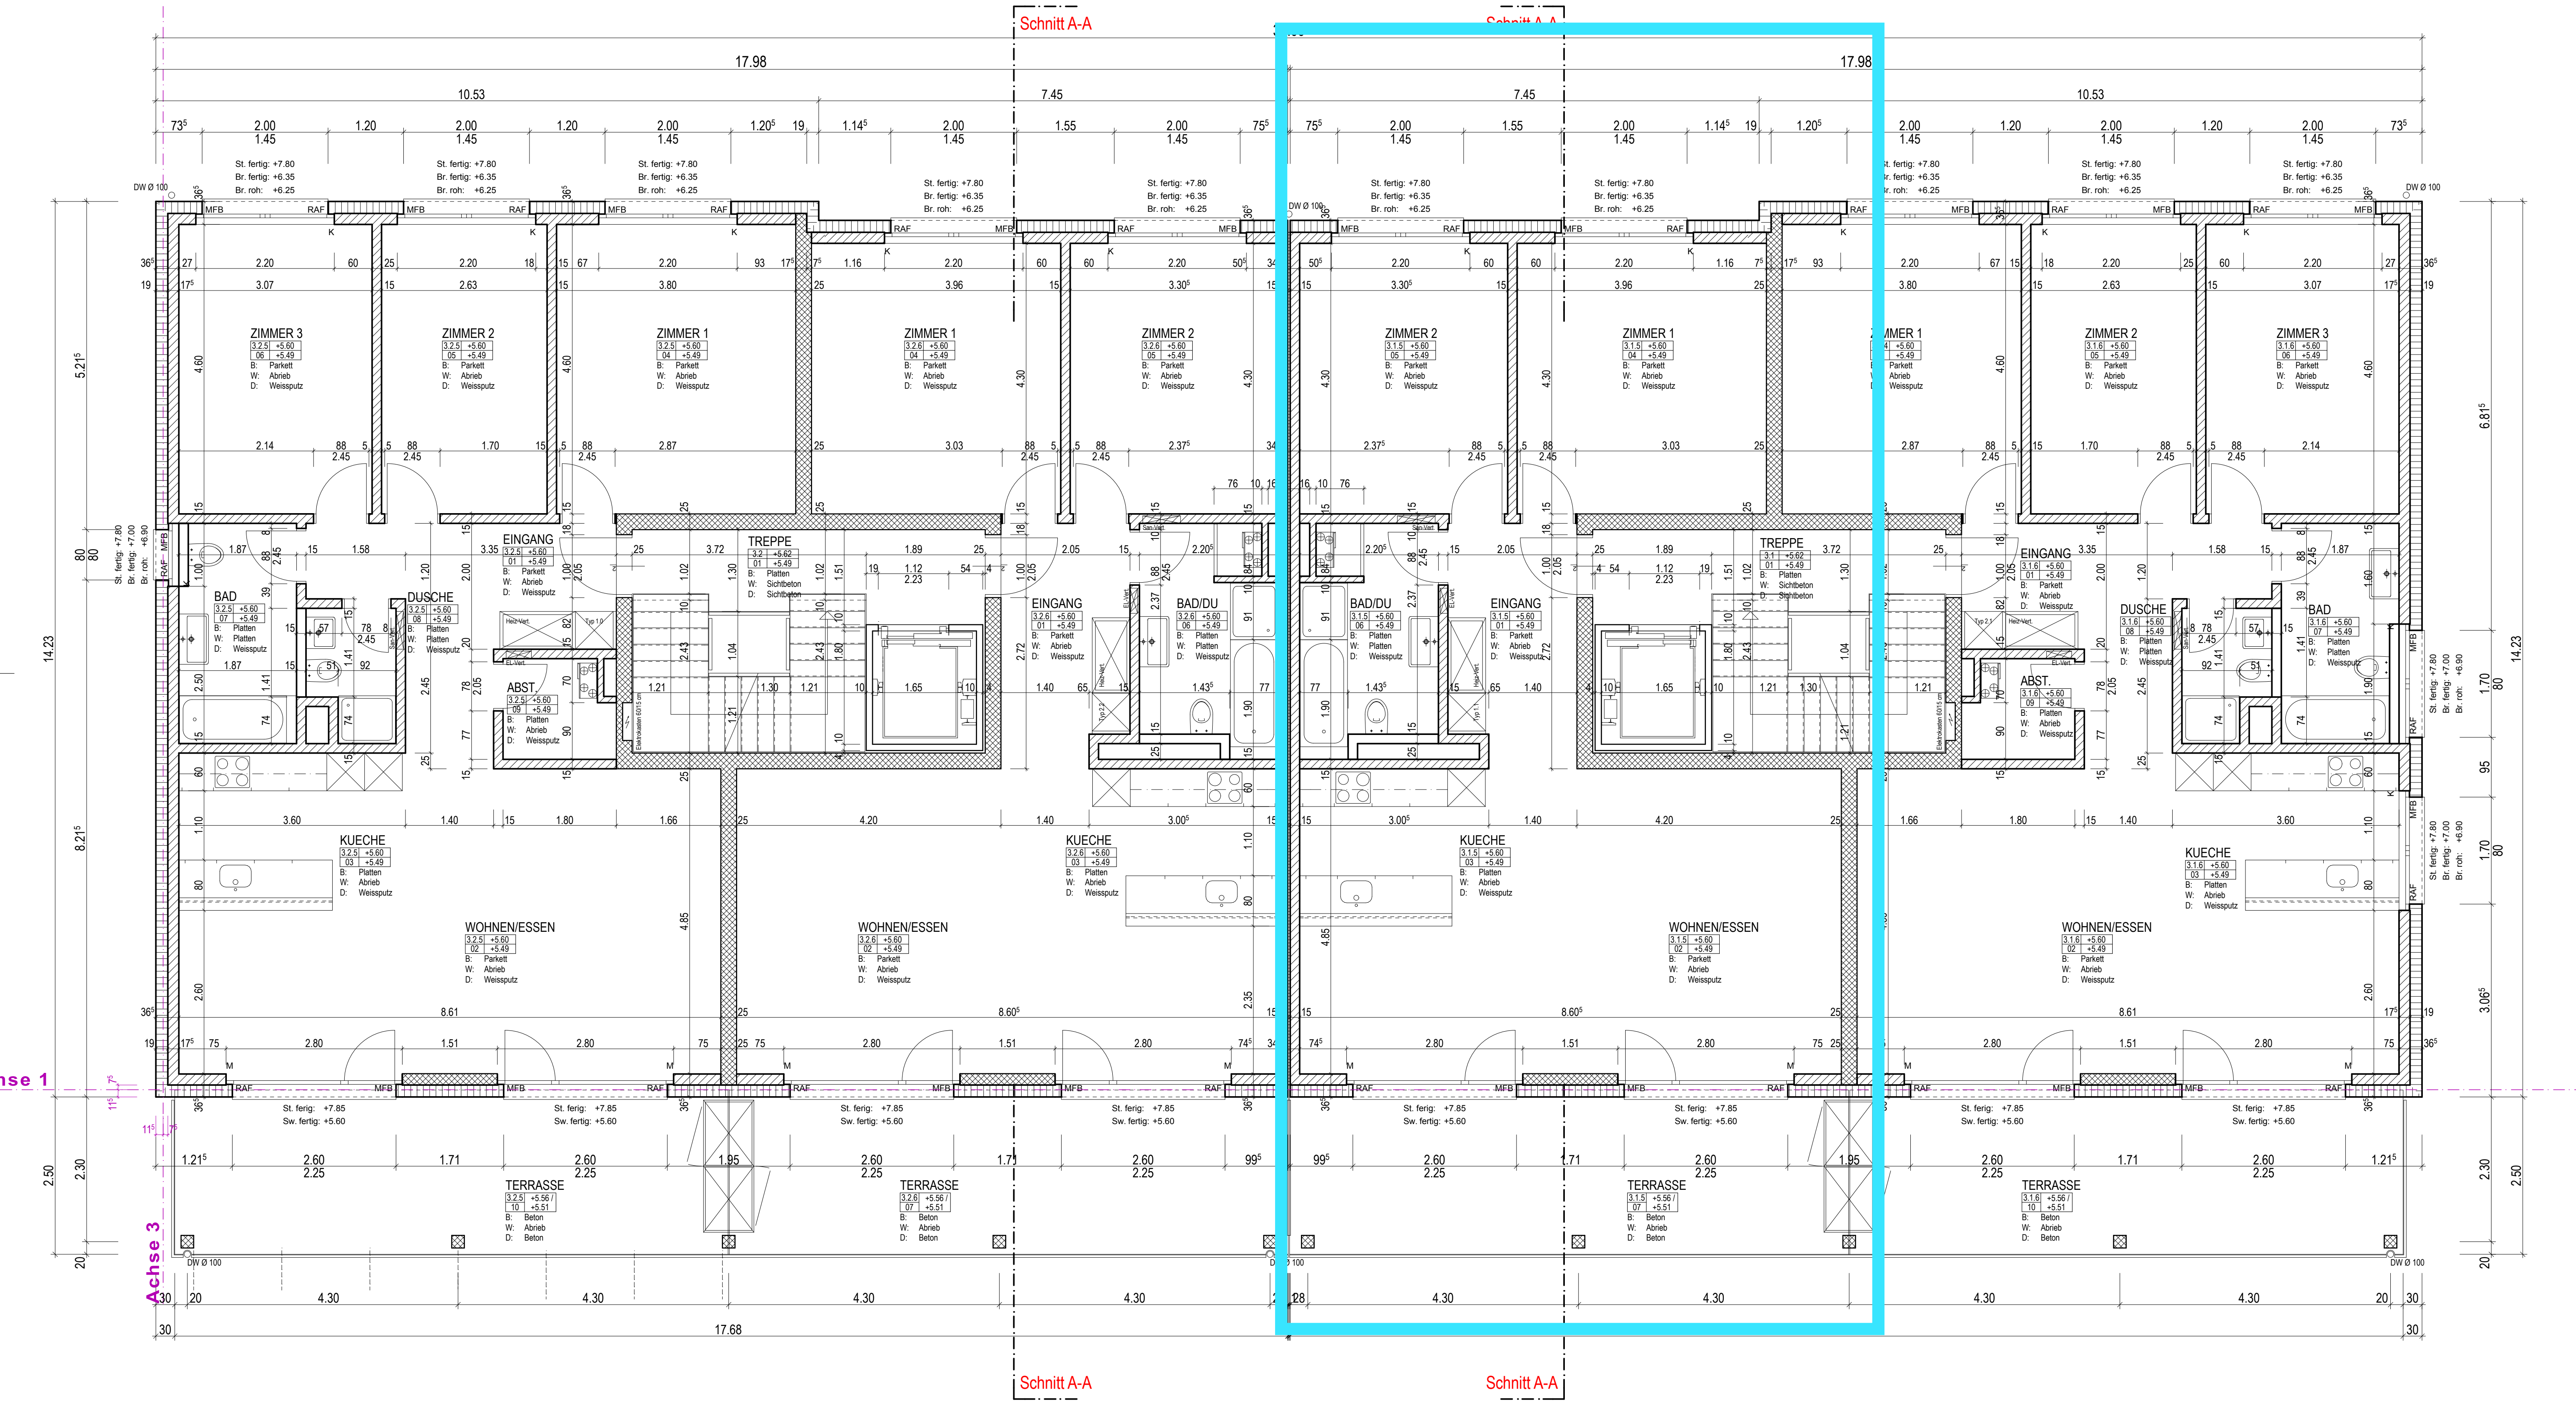

BSS ARCHITEKTEN AG SCHWYZ
Palais Friedberg, Herrengasse 42, CH-6430 Schwyz, Tel. 041 819 37 77, Fax. 041 819 37 70, mail@bss-architekten.ch, www.bss-architekten.ch

Überbauung Steinmatt, Altdorf

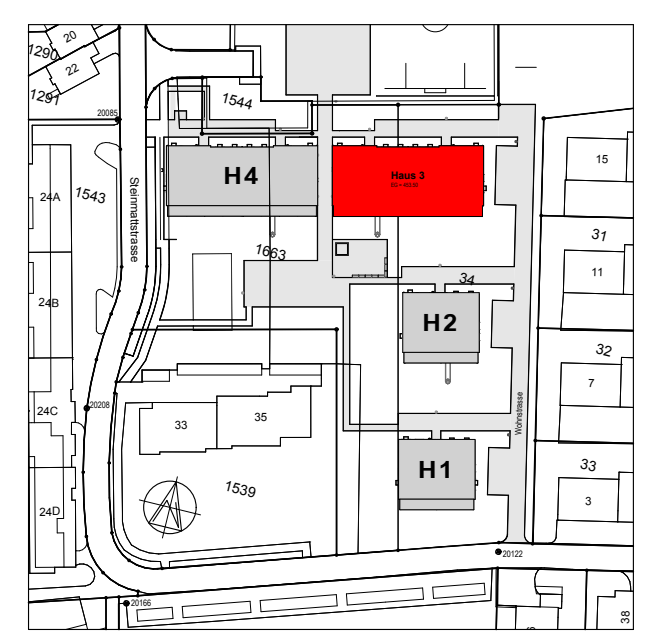

Bauherr: Profond Vorsorgeeinrichtung, Bahnhofstrasse 49, 8803 Rüschlikon
Grundigentümer: Dätwyler Schweiz AG + PK Dätwyler Holding AG, Gotthardstrasse 31, 6460 Altdorf

Revisionsplan
Haus 3: 2.Obergeschoss

- | | |
|---|--|
| <div><div></div>Beton (C)</div> <div><div></div>Backstein (MB)</div> <div><div></div>Kalksandstein (MK)</div> <div><div></div>Dämmung</div> | <div>Türhöhen = OK fertig Boden - UK roh Sturz</div> <div>Fensterhöhen = OK fertig Bank - UK fertig Sturz + Rahmenverbreiterung</div> <div>RST/ST = UK roh Sturz / UK fertig Sturz</div> <div>BR = OK fertig Fensterbank</div> <div>SW = OK fertig Fensterschwelle</div> <div>FB/RB = OK fertig Boden / OK roh Boden</div> |
|---|--|

Dat.	Gepr.	Art der Änderung
27.07.2007	Hka	Terrasse
31.08.2007	Tka	Anpassungen Treppe/Lift, Lift 165cm/Treppe 121cm
24.10.2007	Tka	Anpassungen Treppe/Lift gesamter Eisenbau
22.11.2007	Tka	Lage der Kurbel in Bad Küche auf andere Seite
30.01.2008	Hka	Nasszellen, Küchen
31.03.2008	Tka	Typenbezeichnung Gerdach
30.04.2009	Hka	Revisionen