

Masse: Alle Masse sind Rohmasse und sind vom Unternehmer auf eigene Verantwortung am Bau zu kontrollieren. Unstimmigkeiten sind vor Angriffnahme der Arbeit der Bauleitung zu melden. Übrige Details, Werk- sowie Ingenieur- und Ausparungspläne sind zu beachten.

Türhöhen: OK fertig höherer Boden bez. fertige Schwelle bis UK roher Sturz.
 Fenstertiefen: OK Fensterbank bis UK fertig Sturz.
 Gipsständerwände: Alle Masse sind bezogen auf die Gipskartonbekleidung resp. fertig Stahlzargen.

▽ = Kote fertig
 ▼ = Kote roh

Revision seit letztem Index
 Angabe ohne Gewähr

Legende Schriftarten:

- Armierter Beton
- Vorfabrizierte Betonelemente
- Backstein
- Kalksandstein
- Vollgipswände
- Gipsständerwände
- Wärmedämmung
- Bodenplatte TH UG, gedämmt

Legende Abkürzungen:

- F-xxx = Fenster Nummer
- T-xxx = Tür Nummer
- RAF = Raffamellenstoren
- SM = Sanftschleimkante
- MFB = Metallfensterbank
- KAM = Knickkammerkante
- K/M = Kurbel / Motor
- ST = UK fertig Sturz
- BR = OK fertig Brüstung
- SW = OK fertig Schwelle
- FB = OK fertig Boden
- SBS = Schleuderbetonstütze


Raumbezeichnung
 Raum-Nr. OK RB

B: Fertigbelag Boden
 W: Fertigbelag Wand
 D: Fertigbelag Decke

Gebüdeschnitte:
 Q01-12 1:100
 Nr. Plannummer

Fassaden:
 A01-13 1:50
 13-1:100
 Nr. Plannummer

Detailpläne:
 Küche 13
 Typ Plannummer

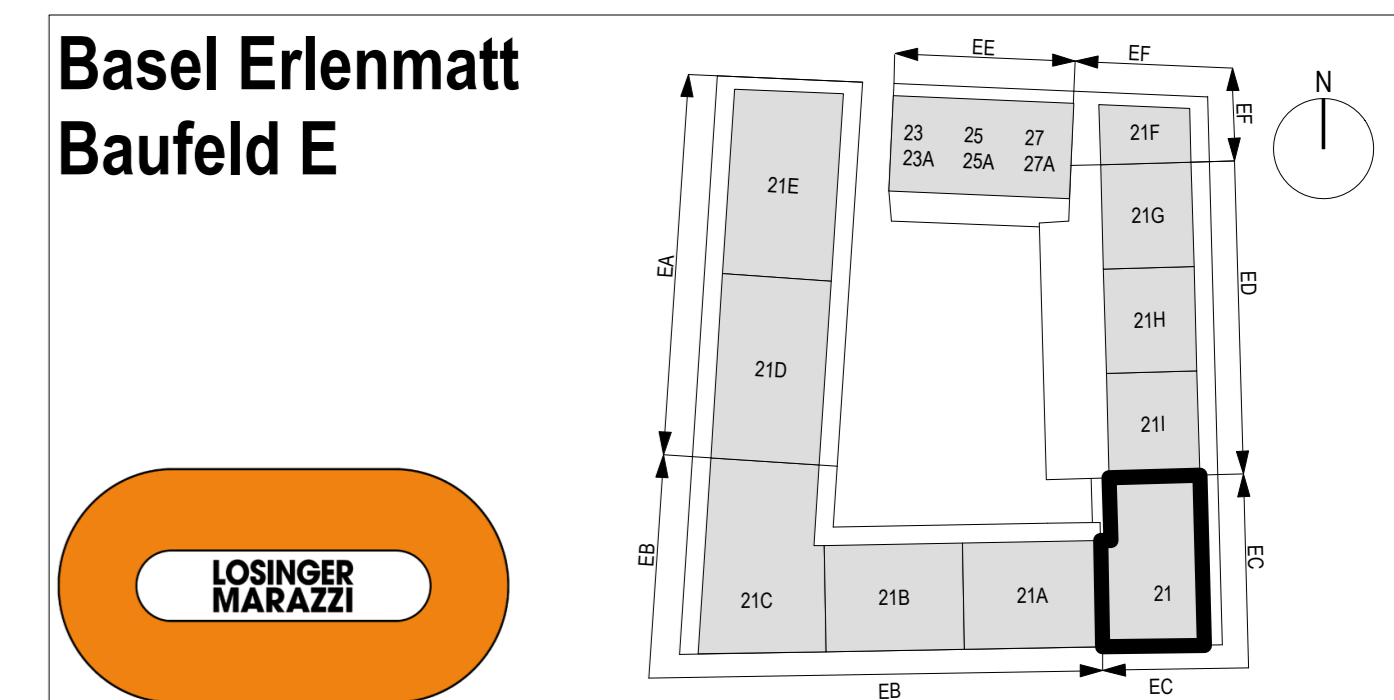

Bauherrschaft E-A	Nico Immobilien SA, route de Berna 52, 1002 Lausanne
Bauherrschaft E-B	Vaudoise Générale, Compagnie d'Assurances SA, avenue de Cour 41, 1001 Lausanne
Bauherrschaft E-C	Helvetia Estates AG, Haslerstrasse 21, 3008 Bern
Totalunternehmung	Losinger-Marazzi AG, Vaudoisstrasse 3, 4051 Basel
Architekt	Züst Gübeli Gambetti, Architektur und Städtebau AG, Limmatstrasse 65, 8005 Zürich
Baugenieuer	Werner + Partner AG, Grandpierrestrasse 3, 6343 Rotkreuz
Planung Elektro	Gugliuzzo engineering GmbH, Severanzstrasse 81, 4055 Basel
Planung HLKS	Triplan Gebäudetechnik AG, Kägerstrasse 18, 4153 Renens
Umgebung	ASP Landschaftsarchitekten AG, Tobelwegweg 19, 8049 Zürich

Index	Datum	Änderungen	ZeichnerIn
A	12.08.2015	Planerstellung Revisionsplan	kw

**ZÜST GÜBELI GAMBETTI
 ARCHITEKTUR UND STÄDTBAU AG**

Mst. 1:50
 12.08.2015
 Erstellung
 Planungsphase
 Format A0
 Höhen +0.00 = 258.50 m ü.M.
 ZeichnerIn lw

**Revisionsplan Grundriss Erdgeschoss
 Haus Nr. 21**

Baufeld	Parzelle	Fachgebiet	Planer	Inhalt	Lage	Nummer	Phase	Index
E	EC	ARC	ZZG	GR	00	1024	R	A

Hauseingang 21.0.0.01 +0.00 -0.12	KIWA 21.0.0.04 -0.00 -0.12	Wohnungseingangs 21.0.1.01 -1.42 +1.30	Bad/Du/WC 21.0.1.02 -1.42 +1.30	Reduit 21.0.1.03 -1.42 +1.30
Treppenhaut 21.0.0.02 +1.44 +1.30	Gewerbe 21.0.2.01 -0.06 -0.21	Küche 21.0.1.04 -1.42 +1.30	Schlafen 21.0.1.05 -1.42 +1.30	Wohnen/Essen 21.0.1.06 -1.42 +1.30
Hauseingang Hof 21.0.0.03 +1.46 bis +1.44 +1.30	Gewerbe WC 21.0.2.02 -0.06 -0.21	Schlafen 21.0.1.07 -1.42 +1.30	Bad/Du/WC 21.0.1.08 -1.42 +1.30	Schlafen 21.0.1.09 -1.42 +1.30