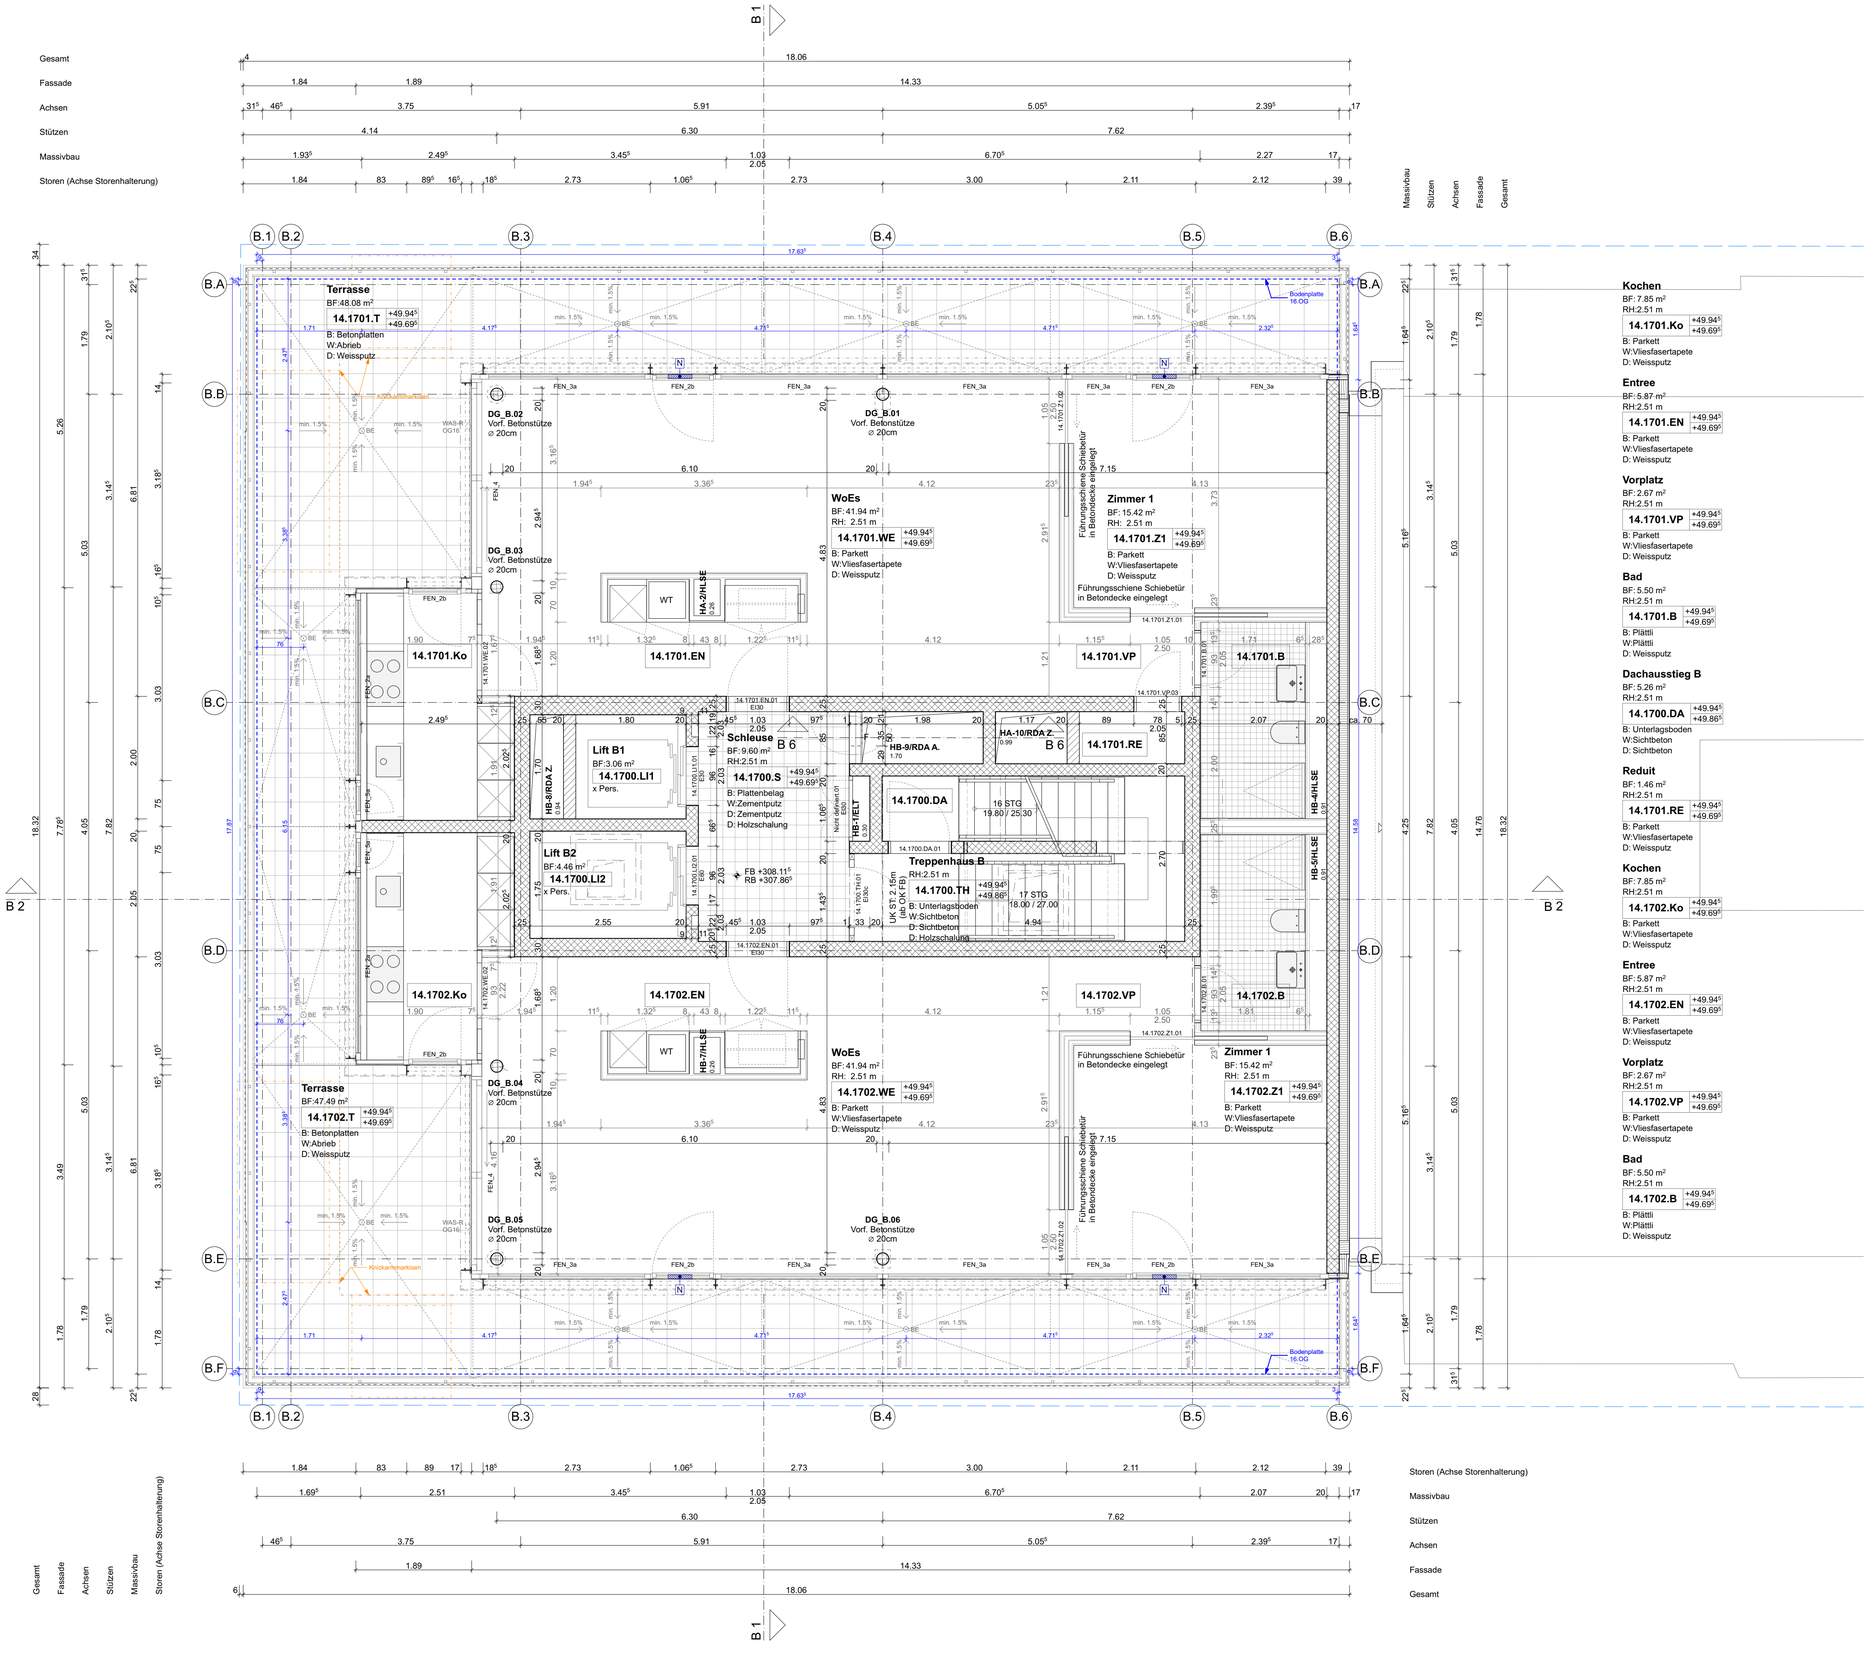


Kochen
BF: 7.85 m²
RH:2.51 m
14.1701.Ko +49.94⁵ +49.69⁵
B: Parkett
W:Vliesfasertapete
D: Weissputz

Entree
BF: 5.87 m²
RH:2.51 m
14.1701.EN +49.94⁵ +49.69⁵
B: Parkett
W:Vliesfasertapete
D: Weissputz

Vorplatz
BF: 2.67 m²
RH:2.51 m
14.1701.VP +49.94⁵ +49.69⁵
B: Parkett
W:Vliesfasertapete
D: Weissputz

Bad
BF: 5.50 m²
RH:2.51 m
14.1701.B +49.94⁵ +49.69⁵
B: Plättli
W:Plättli
D: Weisssputz

Dachausstieg B
BF: 5.26 m²
RH:2.51 m
14.1700.DA +49.94⁵ +49.86⁵
B: Unterlagsboden
W:Sichtbeton
D: Sichtbeton

Reduit
BF: 1.46 m²
RH:2.51 m
14.1701.RE +49.94⁵ +49.69⁵
B: Parkett
W:Vliesfasertapete
D: Weissputz

Kochen
BF: 7.85 m²
RH:2.51 m
14.1702.Ko +49.94⁵ +49.69⁵
B: Parkett
W:Vliesfasertapete
D: Weissputz

Entree
BF: 5.87 m²
RH:2.51 m
14.1702.EN +49.94⁵ +49.69⁵
B: Parkett
W:Vliesfasertapete
D: Weissputz

Vorplatz
BF: 2.67 m²
RH:2.51 m
14.1702.VP +49.94⁵ +49.69⁵
B: Parkett
W:Vliesfasertapete
D: Weissputz

Bad
BF: 5.50 m²
RH:2.51 m
14.1702.B +49.94⁵ +49.69⁵
B: Plättli
W:Plättli
D: Weissputz

* Angaben gem. Bestandsplan
* Angaben gem. Vermesser

Vermassung Rohbau
Vermassung Leichtbau

Nachströmöffnung
1 thermisch getrennt
2 Stützen durch Vermesser aufgenommen

LEGENDE

	Beton
	Betonfertigteil, Kunststein
	Kalksandstein
	Backstein
	Mörtel, Gips, Verputz
	Holz massiv
	Holzwerkstoffe
	Dämmstoffe
	Dämmstoffe
	Leichtbauwand
	Sperrschichten (Wind, Dampf, Wasser)

ABKÜRZUNGEN

AK	Aussenkante	B	Boden
OK	Oberkante	D	Decke
UK	Unterkante	W	Wand
iL	im Licht	FB	Fertigboden
BR	OK fertige Brüstung	RB	Rohboden
ST	UK Sturz roh	RD	Rohdecke
SW	OK Schwelle	FD	Fertigdecke
m ü.M.	Meter über Meer	BA	Bodenwasserablauf
NP	Niveaupunkt	KS	Kontrollschacht
RH	Raumhöhe	SS	Schlammsammler
SB	Schrammbord		

SYMBOLE

A Index
! Pendenzen
Anmerkungen

ALLGEMEINE AUSFÜHRUNGSHINWEISE

Alle Masse sind vom Unternehmer am Bau zu kontrollieren.
Die Übereinstimmung der Architektenpläne mit den Plänen der am Bau beteiligten Fachplaner und der ausführenden Firmen, einschliesslich deren Vermassungen, sind vom Unternehmer eigenverantwortlich vor Ausführung zu überprüfen. Der Planinhalt ist nur gültig in Verbindung mit den entsprechenden Plänen der Fachplaner. Alle Schlitze und Durchbrüche der Installationen HLKKSE etc. sind der koordinierten Schlitz- / Durchbruchplanung der Fachplaner zu entnehmen.

Bei Abweichungen / Unstimmigkeiten von den Planvorgaben ist die Bauleitung und der Generalplaner / Architekt unverzüglich zu informieren.

Alle Höhenangaben sind ab OK Fertigfussboden gemessen. Tür- und Fensterhöhen sind Rohmasse ab OK Fertig höherem Boden, bzw. OK Schwelle bis UK Rohem Sturz. Fertigmasse in Klammern.
Durchbrüche in Wänden mit Brandschutzanforderungen sind entsprechend den spezifischen Anforderungen zu schliessen.

INDEX | ÄNDERUNG

ARCHITEKT
Morger Partner Architekten AG
Spitalstrasse 8
CH - 4056 Basel
T: 061 377 77 10
info@morgerpartner.ch

BAUINGENIEUR
wte Bauingenieure AG
Luegislandstrasse 31
CH - 8051 Zürich
T: 043 205 02 60
zuerich@wte-ingenieure.ch

LÜFTUNGSPLANUNG
Balplan AG
Leberngasse 5
CH - 4600 Olten
T: 062 212 11 55
balplan@balplan.ch

SANITÄRPLANUNG
Aeschlmann Engineering AG
Brunner Engineering AG
Lebergasse 15
CH - 4600 Olten
T: 062 205 10 10
office@a-b-engineering.ch

HEIZUNGSPLANUNG
Aeschlmann Engineering AG
Brunner Engineering AG
Lebergasse 15
CH - 4600 Olten
T: 062 205 10 10
office@a-b-engineering.ch

ELEKTRO
Hefti. Hess. Martignoni. Aarau AG
Wiesenstrasse 26
CH - 5001 Aarau
T: 062 837 87 87
aarau@hhm.ch

LANDSCHAFTSARCHITEKT
Westpol Landschaftsarchitektur
Feldbergstrasse 42
CH - 4057 Basel
T: 061 270 20 70
mail@westpol.ch

BRANDSCHUTZ
Hautle Anderegg + Partner AG
Eigerplatz 5
CH - 3007 Bern
T: 031 372 40 06
esther.hautle@ha-p.ch

BAUPHYSIK / AKUSTIK
Zeugin Bauberatungen AG
Schulhausgasse 14
CH - 3110 Münsingen
T: 031 721 23 67
office@zeugin.ch

GENERALPLANER
S+B Baumanagement AG
Louis Giroudstrasse 26
CH - 4601 Olten
T: 062 286 60 00
olten@s-b-swiss

BAUHERR / GRUNDEIGENTÜMER
De Bary & Co. AG (HHA/B)
Gesserstrasse 18
CH - 8005 Zürich
T: 044 544 10 00

ASSETIMMO Immobilien-Anlagestiftung (HHC)
Badenerstrasse 329
CH - 8003 Zürich
T: 044 404 20 42
info@assetimmo.ch

Allianz Suisse Lebensversicherungs-Ges. AG (HHD)
Postfach
CH - 8010 Zürich

PLANVERFASSER
Morger Partner Architekten AG
Spitalstrasse 8
CH - 4056 Basel
T: 061 377 77 10
info@morgerpartner.ch

BAUVORHABEN

Albanteich-Promenade, Projekt 1 (HH und AEH)

HHA ±0.00 = 258.19 m ü. M. HHB ±0.00 = 258.17 m ü. M. AEH4 ±0.00 = 258.19
HHC ±0.00 = 257.05 m ü. M. HHD ±0.00 = 257.88 m ü. M. AEH3 ±0.00 = 257.88

FORMAT	DIN A1 59.4 / 84.1
ERSTELLT	30.06.22
REVIDIERT	
PLANUNGSPHASE	53 Inbetriebnahme, Abschluss
PLANNUMMER / INDEX	176_HHB_ARC_53_DG_50
PLANTITEL	**Dachgeschoss** HHB
MASSSTAB	**1:50**