
Wohnung Nr. 01.0005 (2.OG rechts)

Wohnung Nr. 01.0006 (2.OG links)

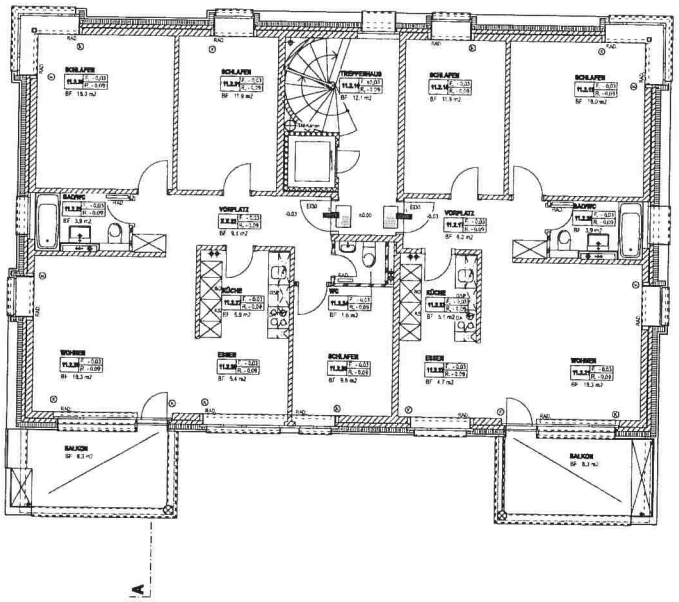

OBERFLÄCHEN

TREPPENHAUS
18 BO KUNSTSTEINPLATTEN
WA ABRIEB
DE ABRIEB

VORPLATZ
17 BO PARKETT
WA TAPETEN GESTRICHEN
DE ABRIEB

SCHLAFEN
18 BO PARKETT
WA TAPETEN GESTRICHEN
DE ABRIEB

SCHLAFEN
19 BO PARKETT
WA TAPETEN GESTRICHEN
DE ABRIEB

BADWC
20 BO KERAMISCHE PLATTEN
WA KERAMISCHE PLATTEN ABRIEB
DE ABRIEB

WOHNEN
21 BO PARKETT
WA TAPETEN GESTRICHEN
DE ABRIEB

ESSEN
22 BO PARKETT
WA TAPETEN GESTRICHEN
DE ABRIEB

KÜCHE
23 BO PARKETT
WA ABRIEB GESTRICHEN
DE ABRIEB

WC
24 BO KERAMISCHE PLATTEN
WA KERAMISCHE PLATTEN ABRIEB
DE ABRIEB

SCHLAFEN
25 BO PARKETT
WA TAPETEN GESTRICHEN
DE ABRIEB

ESSEN
26 BO PARKETT
WA TAPETEN GESTRICHEN
DE ABRIEB

KÜCHE
27 BO PARKETT
WA ABRIEB GESTRICHEN
DE ABRIEB

WOHNEN
28 BO PARKETT
WA TAPETEN GESTRICHEN
DE ABRIEB

BADWC
29 BO KERAMISCHE PLATTEN
WA KERAMISCHE PLATTEN ABRIEB
DE ABRIEB

SCHLAFEN
30 BO PARKETT
WA TAPETEN GESTRICHEN
DE ABRIEB

SCHLAFEN
31 BO PARKETT
WA TAPETEN GESTRICHEN
DE ABRIEB

VORPLATZ
32 BO PARKETT
WA TAPETEN GESTRICHEN
DE ABRIEB

RAUMBESCHLÜSSEL

XX.01 Raumnummer
Geschoss (EG, 1.OG, ...)
Raumnummer

LEGENDE

MAUERSTEIN
BETON
DÄMMSTOFFE
HERKNOLZ BAUEN

Rohr kalt
Fertig kalt
OK Roh Boden
OK Fertig Boden
UK Roh Decke
UK Fertig Decke
UK Roh Stutz
UK Fertig Stutz
OK Roh Brüstung
OK Fertig Brüstung
OK Roh Schwelle
OK Fertig Schwelle

Sturz- und Brüstungshöhen sind den Detailplänen zu entnehmen.

ALPWEGERN 7: F.B. EG = ± 0.00 = +694.75 M.Ü.M.

REVISIONSPLAN

MEI 132-07 I

SANIERUNG 4 MFH ALPWEGERN

3860 MEIRINGEN

522

ALPWEGERN 11
2. OBERGESCHOSS

MST: 1:100

kunz architekten