Bauherr: Einfache Gesellschaft Sonnenplatz, c/o Barbara Bründler-Peter, Unter-Kapf 2, 6020 E'brücke
Objekt: Sanierung Wohn- und Geschäftshaus Gerliswilstrasse 73, 6020 Emmenbrücke

Datum: 23.10.15
Index: C
Gez.: lsi
Format: A4

2.Obergeschoss

1:100

Plan-Nr.: 53_104

Architekt: BUCHER ARCHITEKTEN AG
dipl. Architekten ETH FH SIA | Gerliswilstrasse 19 | CH - 6020 Emmenbrücke
Tel. +41 41 269 01 01 | Fax +41 41 269 01 19 | info@bucherarchitekten.ch

Datum	Gez.	Index	Revision
17.07.15	lsi	B	Revisionsplan/ Position Apparate Angepasst
23.10.15	lsi	C	Planstand Revisionspläne

Sämtliche Masse sind vom Unternehmer auf ihre Richtigkeit und Volständigkeit zu prüfen.
Die Masse sind am Bau zu kontrollieren, Abweichungen sind dem Architekten sofort mitzuteilen.
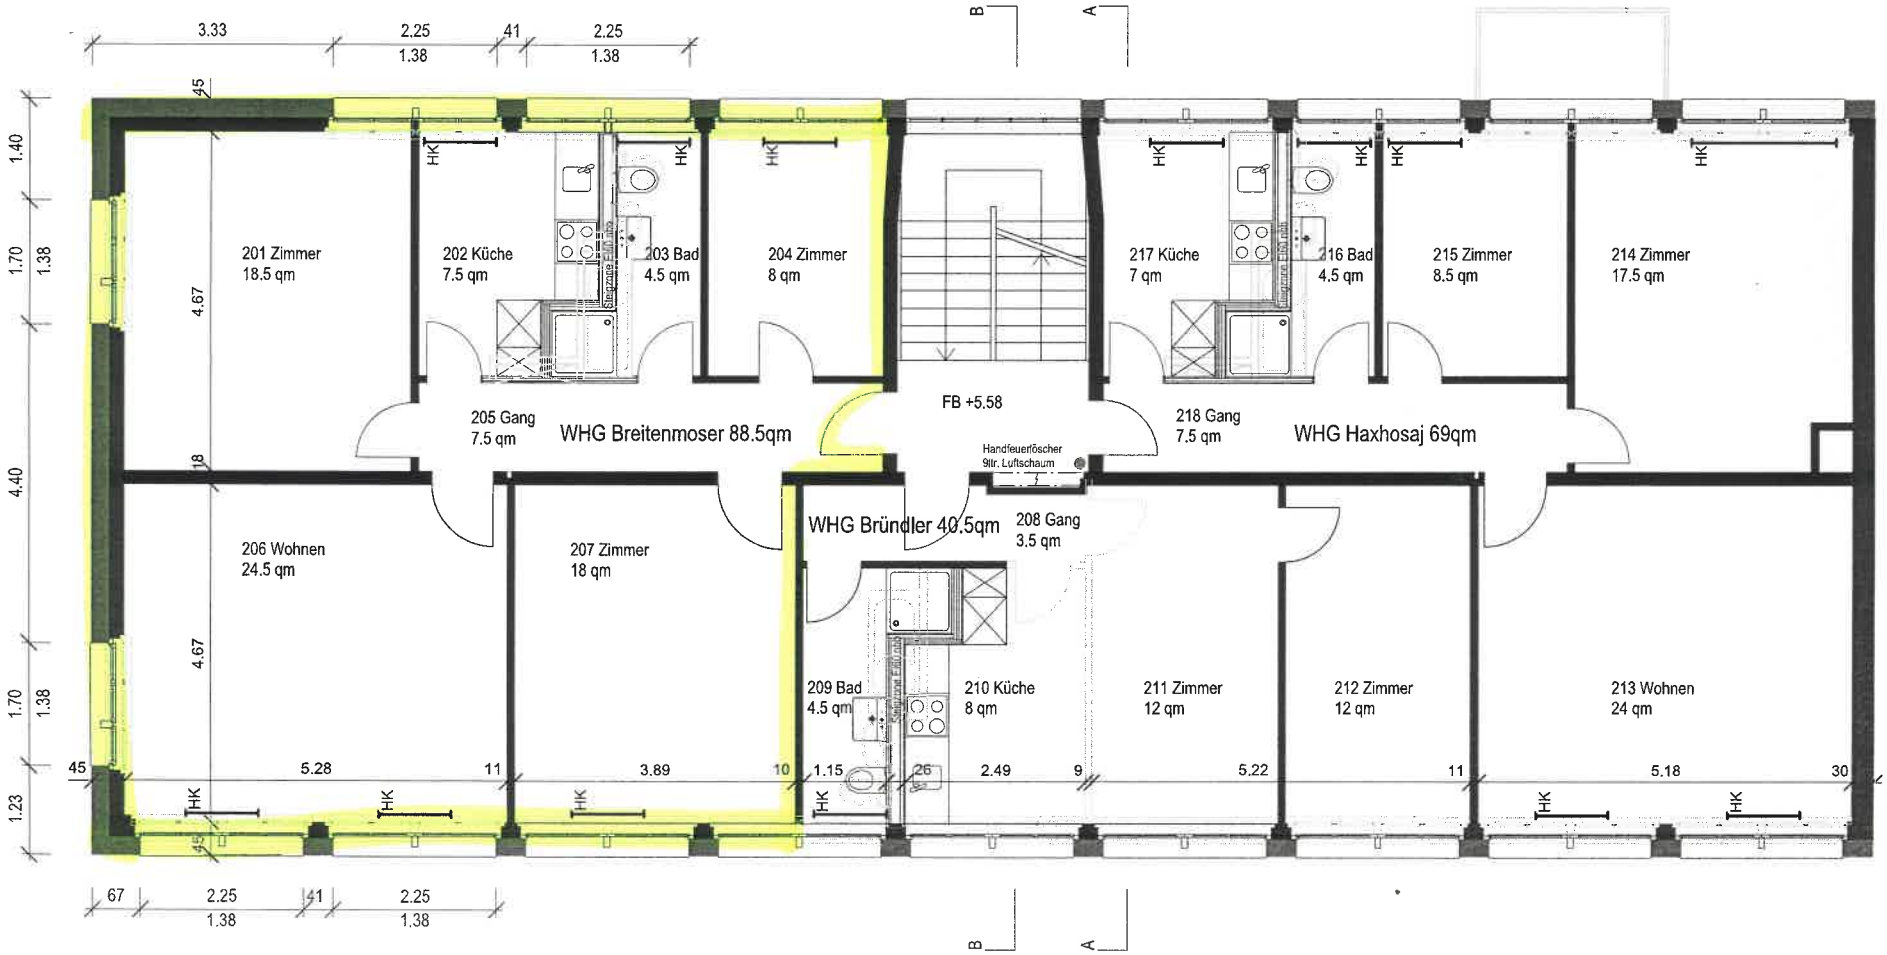
0 1 5 N