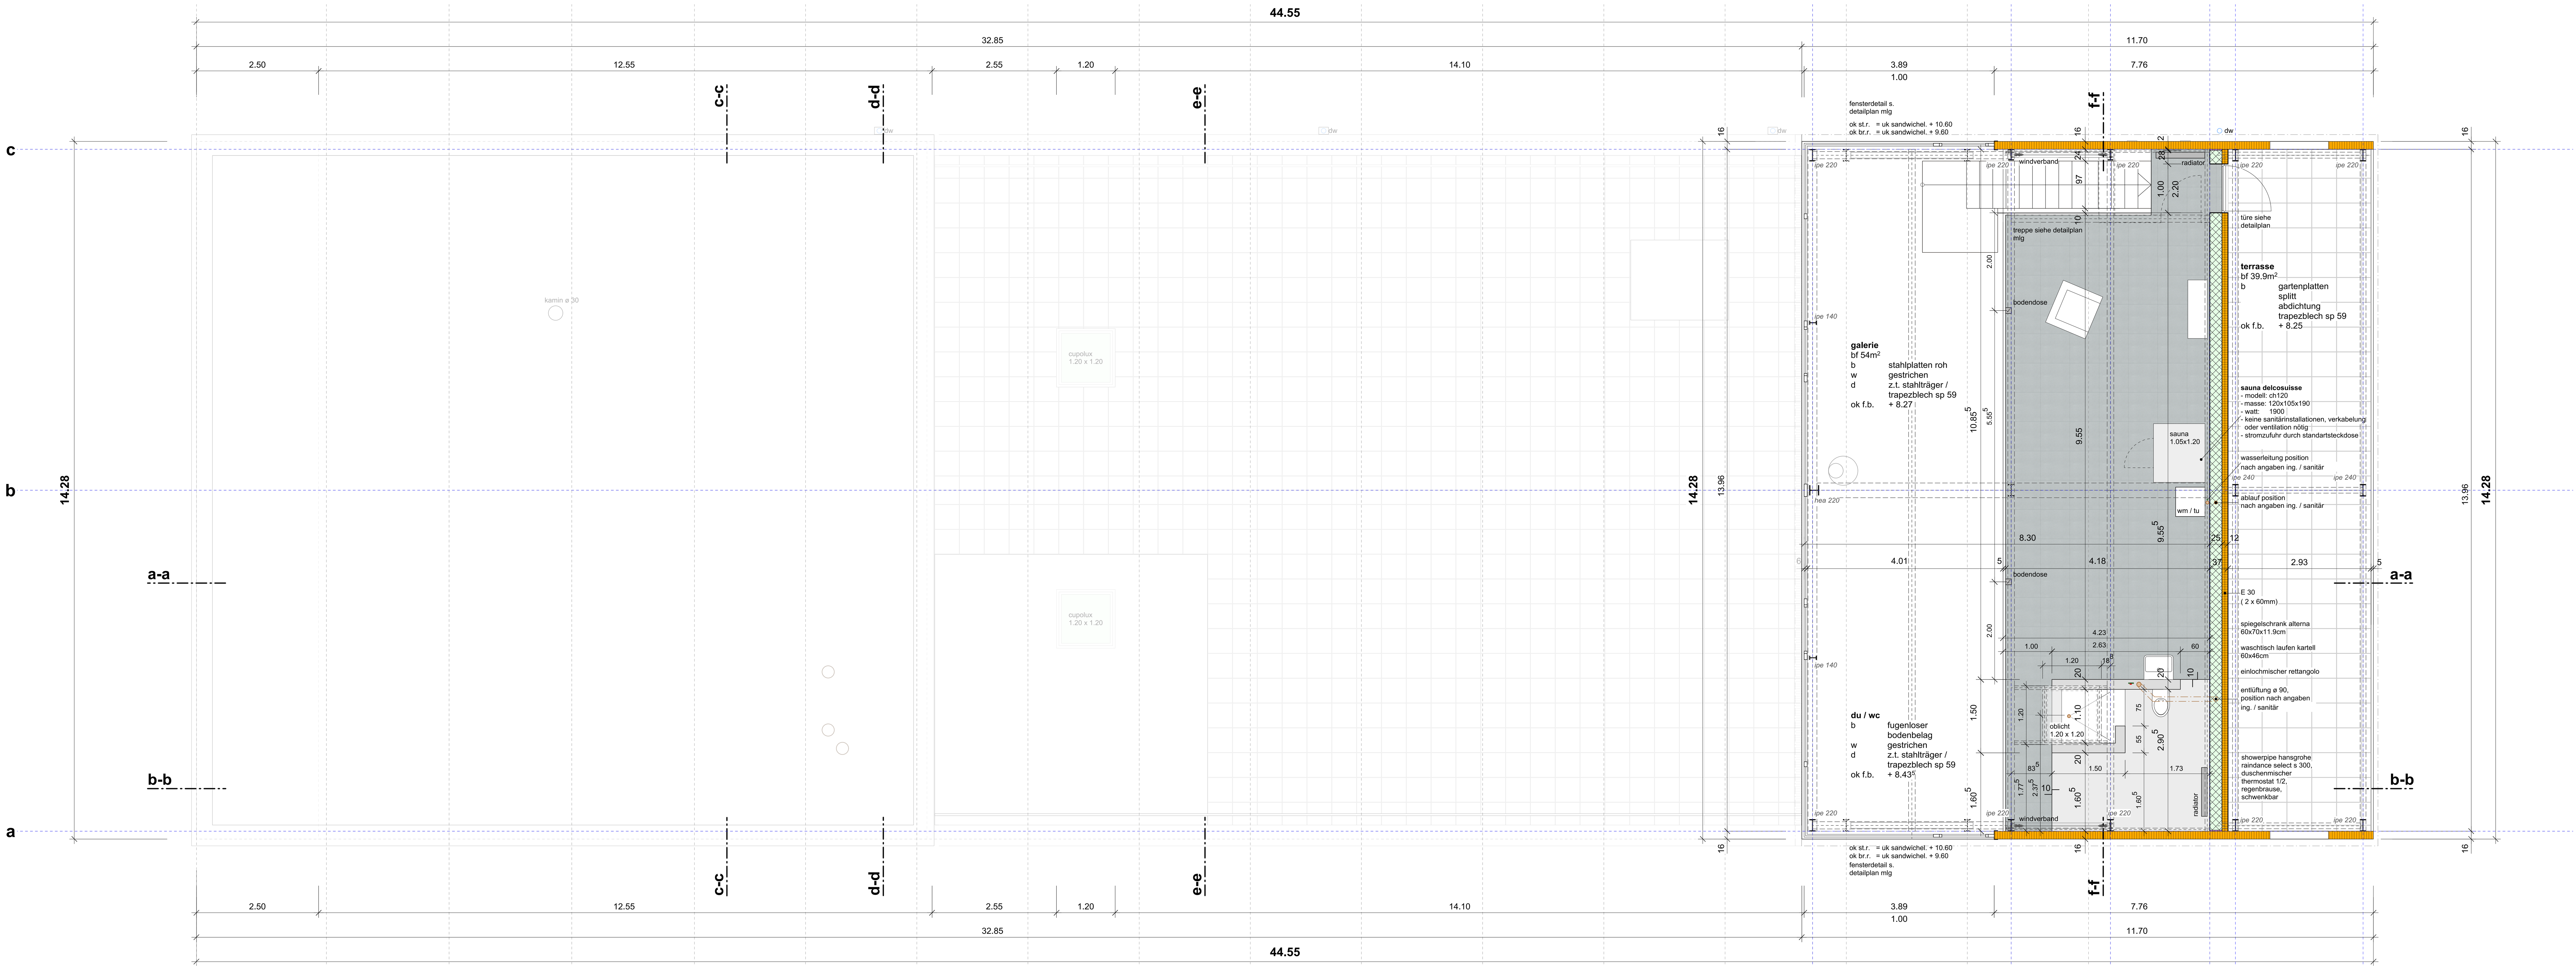

3. obergeschoss

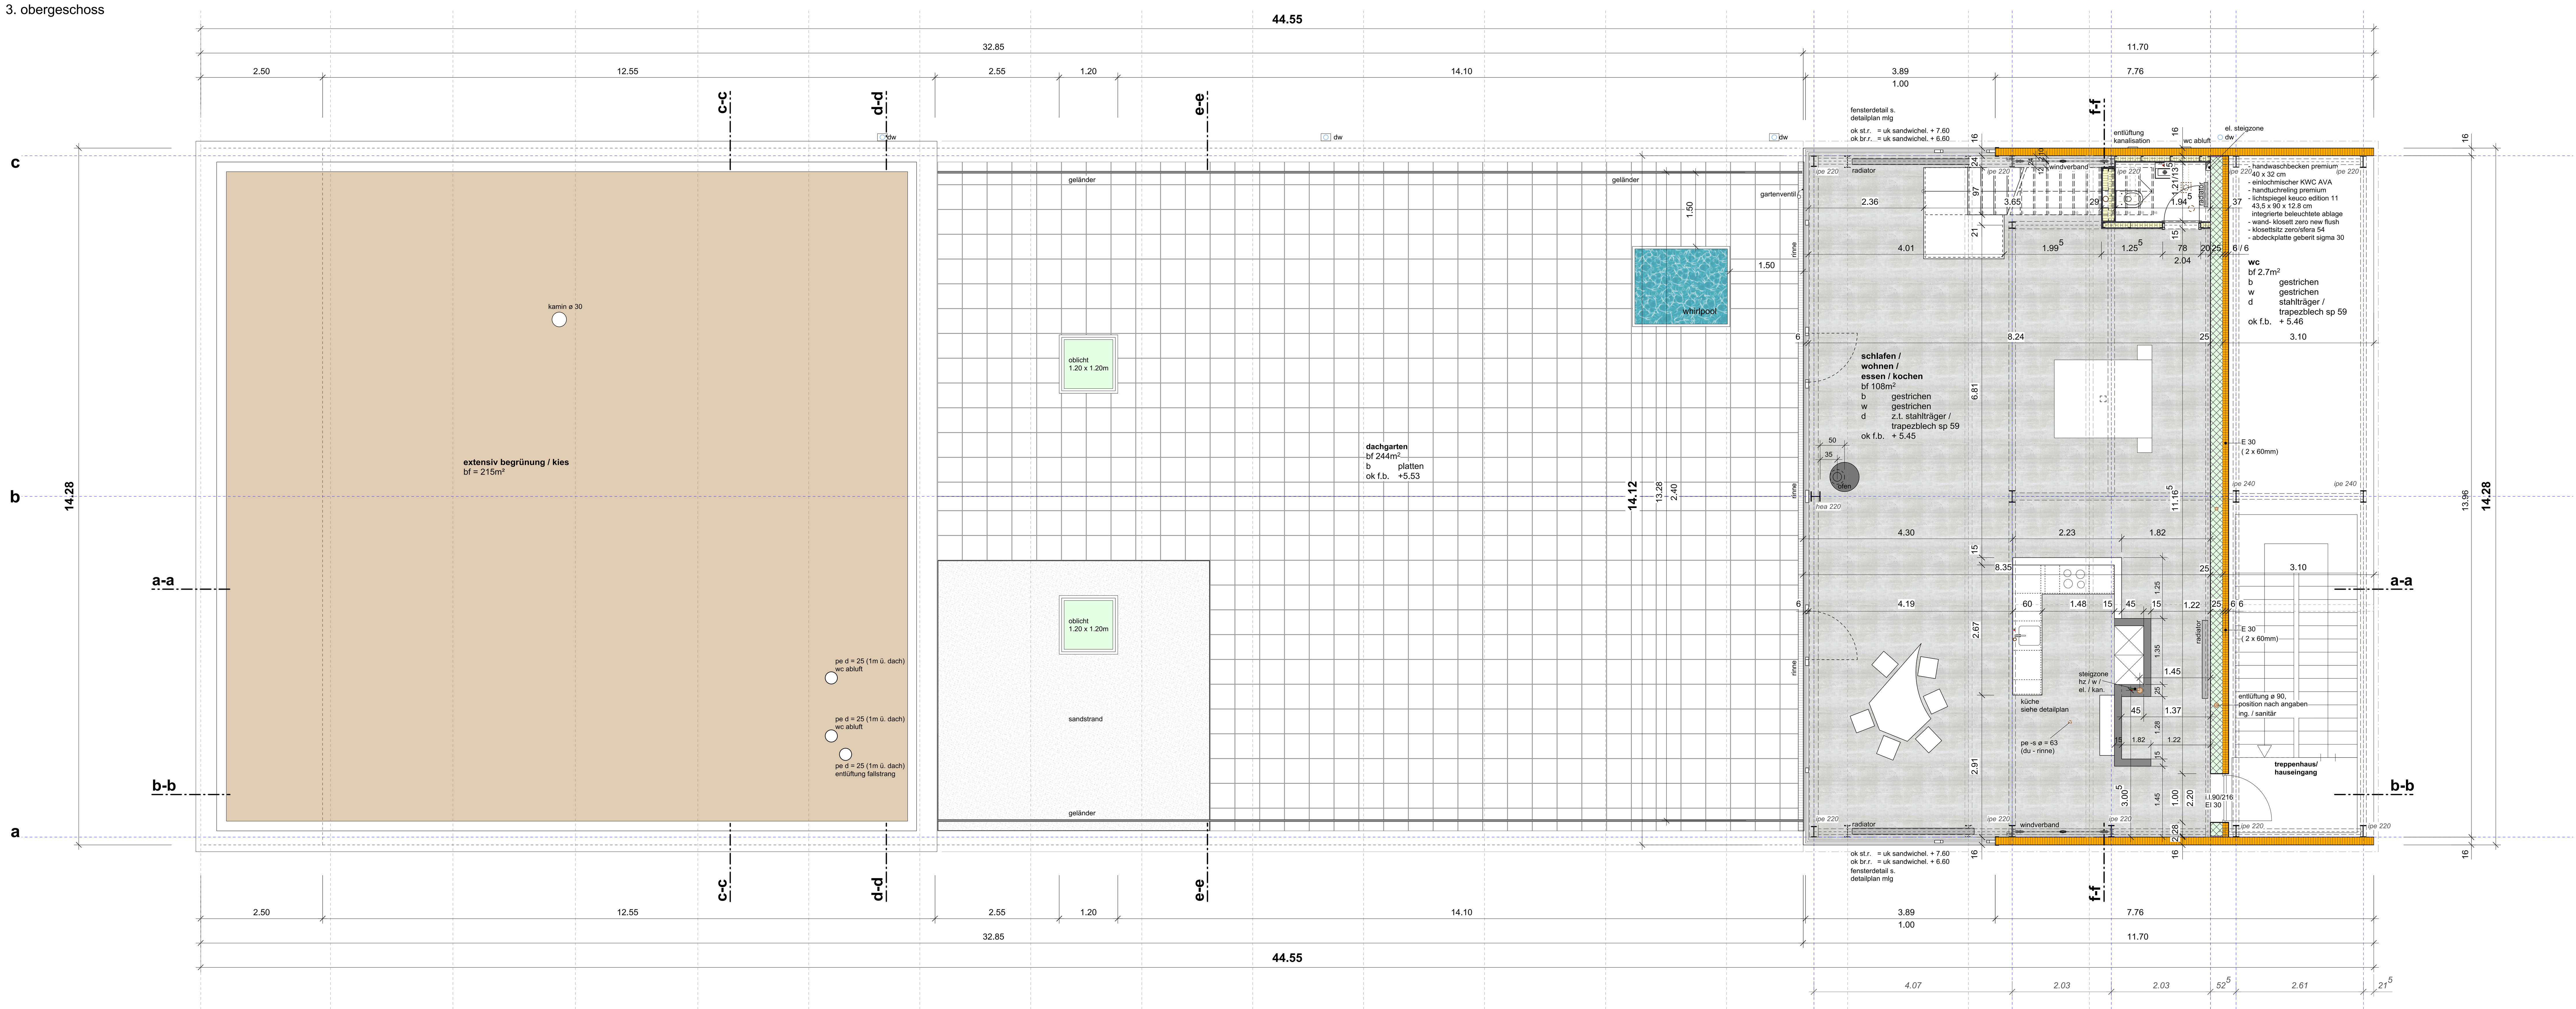

2.obergeschoss

1 2 3 4 5 6

revisionsplan

mst. 1:50
format a0

0 0.5 1 2m

N

16.1050 gewerbeneubau
mit betriebswohnung
südstrasse 12, 3250 lyss

002 2.obergeschoss und
3.obergeschoss
ok eg = ±0.00 = 441.63 m.ü.m
fixpunkt nr. 2121 = +0.72 = 442.35 m.ü.m

index	datum	gez.	änderungen
-	11.05.2017	cn	
a	10.05.2017	cn	achse 19 bis 20 aktualisiert
b	07.06.2017	cn	grundriss aktualisiert
c	31.07.2017	cn	radiatoren
d	18.04.2018	cn	revisionsplan

legende

- beton
- backstein
- kalksanstein
- wärmedämmung
- holz
- schmutzwasser
- meteorwasser
- swisscom
- elektro
- wasser

b	bodenfläche
ff	fensterfläche
f	fertig
r	roh
st	sturz
br	brüstung
sw	schwelle
up	unter putz
ap	auf putz
ak	aussenkant
ok	oberkant
uk	unterkant
ik	innenkant
dw	dachwasser
ba	bodenablauf
t	tumbler
wa	waschautomat
wab	wäscheabwurf
mfb	metall fensterbank
raf	raflamellen store
ss	schlammsammler
ks	kontrollschacht
gf	gleichlaufende fläche zum natürliche gelände
ng	natürliches gelände
GH	gebäudehöhe
FH	fassadenhöhe

bau welt. architekten
2502 biel
cornouillerstrasse 6
+41 32 372 72 55
info@bau-welt.ch - www.bau-welt.ch

P:\st_arch_ag\16_1050_blechdesign gmbh\03_ausführung\01_af_pläne\05_af_revisionspläne\180326_af_revisionsplan.vwx