atelier GSW partner ag
architektur

dipl. Architekten FH SIA
Kirchbergstrasse 189
3400 Burgdorf

info@gsw-partner.ch
www.gsw-partner.ch
Tel. 034 420 19 19

# Sanierung Küche + Bäder
# Büündering 20, 3312 Fraubrunnen

**Bauherrschaft:**

Visana Services AG
Weltpoststrasse 19
3000 Bern

| | |
|---|---|
| OBJEKT NR: | A_22_09 |
| ERSTELLDATUM: | 11.09.2023 |
| PLAN NR: | 5.2.1.1 |
| REVIDIERDATUM: | |
| GEZEICHNET: | DK |
| GEPRÜFT: | |
| MASSSTAB: | 1:50 |
| PLANFORMAT: | 60 / 63 |
| Druckdatum: 12.09.2023 | |

**Revisionsplan**

**Obergeschoss**

Alle Masse sind Rohmasse und vom Unternehmer am Bau zu kontrollieren
Achtung Bodenheizung

- Bestand
- Abbruch
- Neu
- Heizverteiler
- T Raumthermostat

REVISIONEN:

**Treppenhaus**

Wand: Keramische Platten
Abrieb
UV + Beleuchtung

Decke: Abrieb

## 4 1/2 Zimmer Wohnung
NGF 93.0 m²

## 4 1/2 Zimmer Wohnung
NGF 93.0 m²

**WC/DU**

Boden: Platten

Wand: Platten
Abrieb
Fi-Schutzschalter

Decke: Spritzputz

**Bad**

Boden: Platten

Wand: Platten
Abrieb
Fi-Schutzschalter

Decke: Spritzputz

**Küche**

Boden: Platten

Wand: Platten


Decke: Spritzputz

**Gang / Vorplatz**

Boden: Parkett

Wand: Abrieb

Decke: Spritzputz

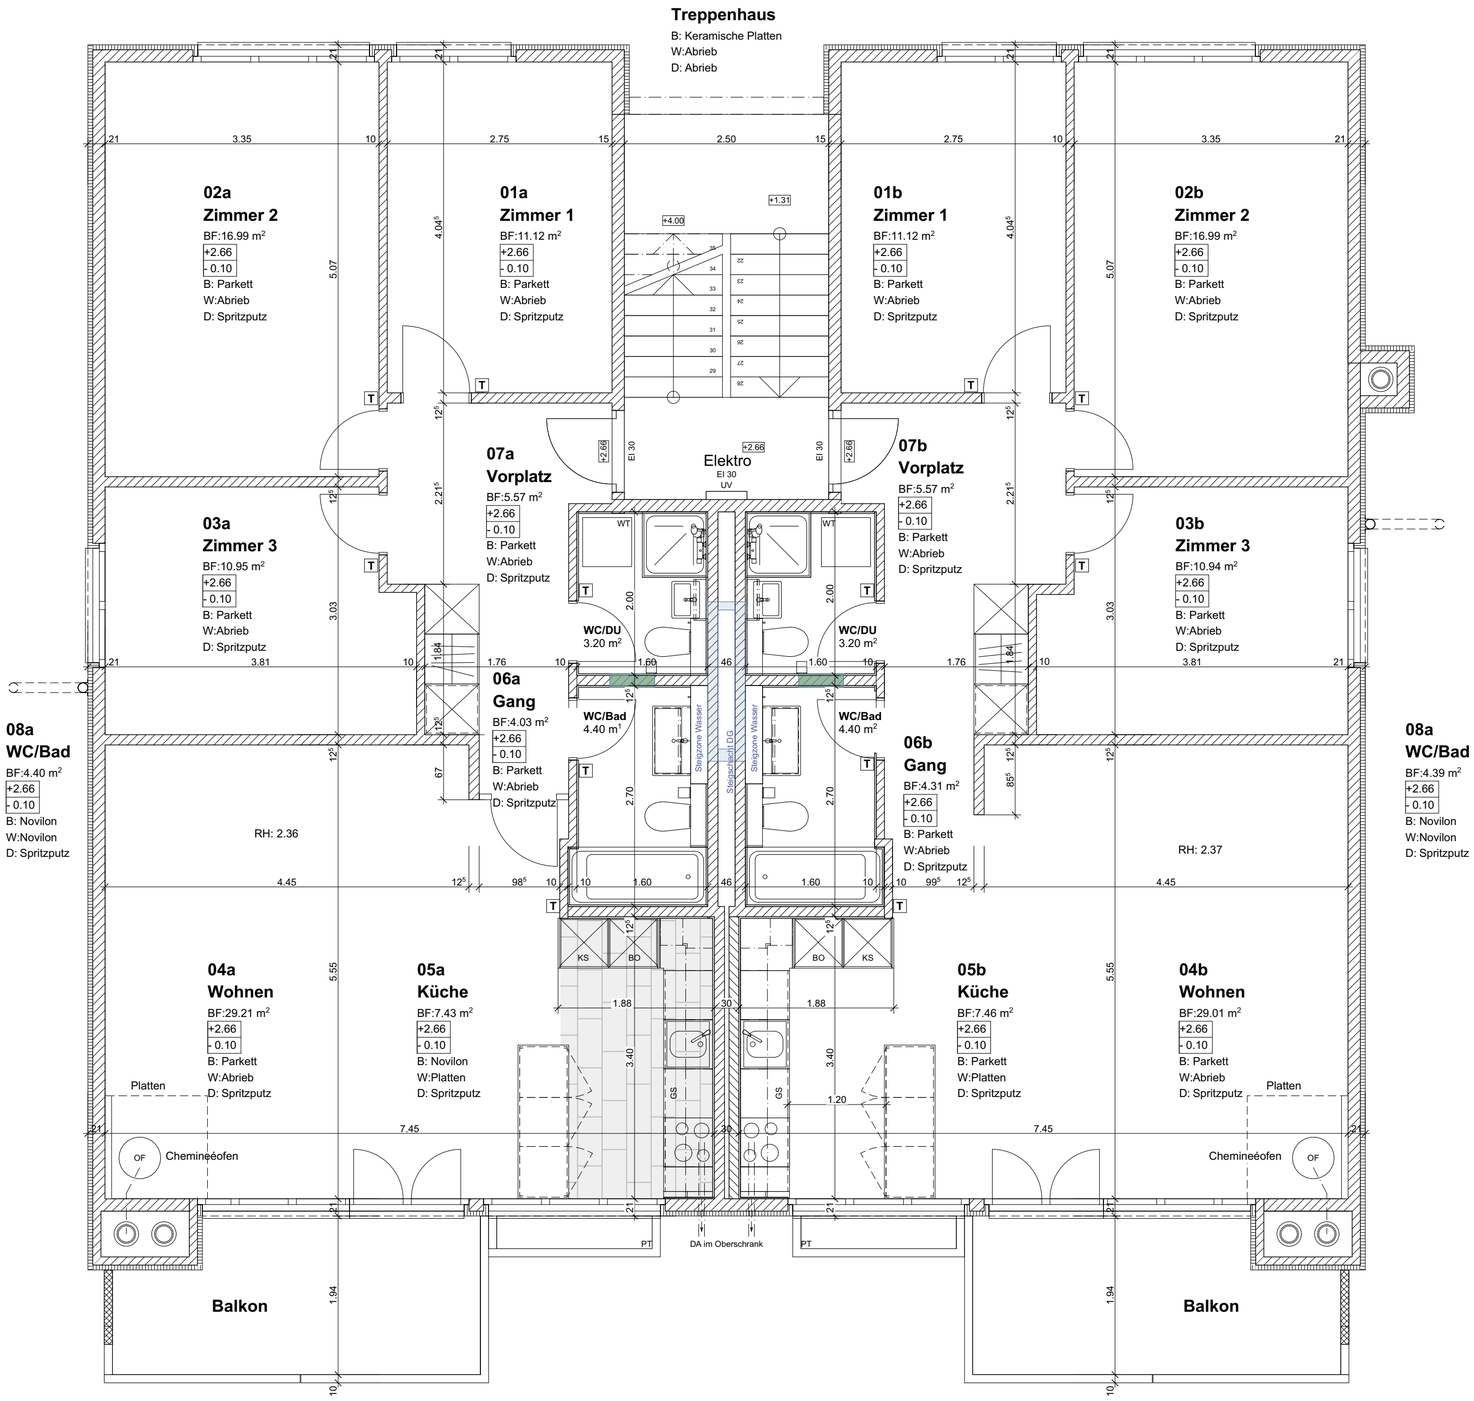


**WC**

Boden: Platten

Wand: Platten
Abrieb
Fi-Schutzschalter

Decke: Spritzputz

**Bad**

Boden: Platten

Wand: Platten
Abrieb
Fi-Schutzschalter

Decke: Spritzputz

**Küche**

Boden: Parkett

Wand: Platten

Decke: Spritzputz

**Gang / Vorplatz**

Boden: Parkett

Wand: Abrieb

Decke: Spritzputz